


# 上尾市上平塚土地区画整理事業出来形確認測量 画地原子図

大字平塚 3 1 1 5 ~ 3 1 1 6

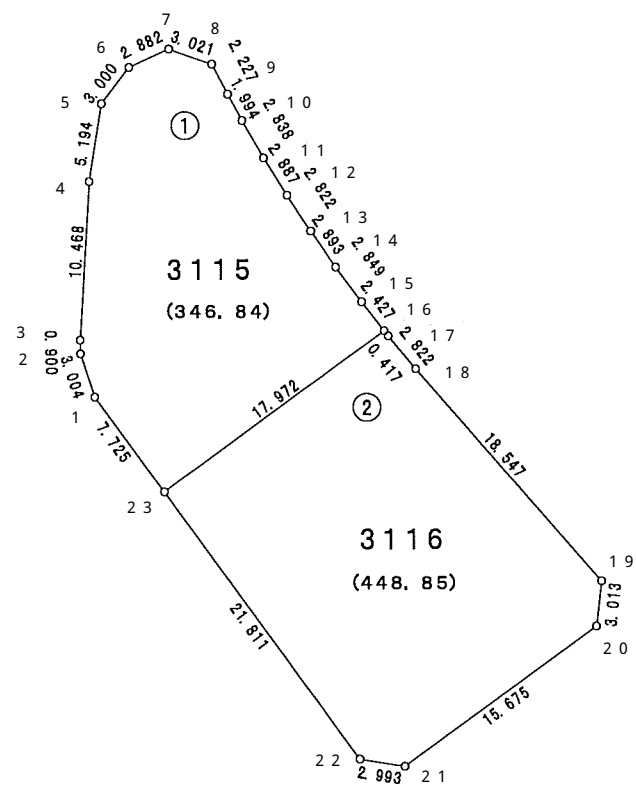

## 参考資料

※記載内容は換地処分当時のものです。 上尾市

# 面積（座標法）計算書

## 参考資料

※記載内容は換地処分当時のものです。 上尾市

地番	3115	面積	346.846914	街区番号（20-1）	
測点名	X座標	Y座標	距離	方向角	夾角
5	-624.619	-21153.127	3.000	36-59-32	207-58-34
6	-622.223	-21151.322	2.882	65-18-39	208-19-7
7	-621.019	-21148.703	3.021	109-7-51	223-49-12
8	-622.009	-21145.849	2.227	152-9-27	223-1-36
9	-623.978	-21144.809	1.994	151-25-1	179-15-34
10	-625.729	-21143.855	2.838	149-58-29	178-33-28
11	-628.186	-21142.435	2.887	148-1-19	178-2-50
12	-630.635	-21140.906	2.822	146-36-30	178-35-11
13	-632.991	-21139.353	2.893	145-21-54	178-45-24
14	-635.371	-21137.709	2.849	143-21-48	177-59-54
15	-637.657	-21136.009	2.427	141-54-42	178-32-54
16	-639.567	-21134.512	17.972	233-48-22	271-53-40
23	-650.180	-21149.016	7.725	323-47-36	269-59-14
1	-643.947	-21153.579	3.004	341-25-35	197-37-59
2	-641.099	-21154.536	0.900	358-24-32	196-58-57
3	-640.199	-21154.561	10.468	3-23-43	184-59-11
4	-629.749	-21153.941	5.194	9-0-58	185-37-15

地番	3116	面積	448.859480	街区番号（20-2）	
測点名	X座標	Y座標	距離	方向角	夾角
19	-655.990	-21120.199	3.013	186-23-3	227-42-59
20	-658.984	-21120.534	15.675	233-49-13	227-26-10
21	-668.237	-21133.186	2.993	278-37-42	224-48-29
22	-667.788	-21136.145	21.811	323-50-3	225-12-21
23	-650.180	-21149.016	17.972	53-48-22	269-58-19
16	-639.567	-21134.512	0.417	141-55-12	268-6-50
17	-639.895	-21134.255	2.822	140-11-21	178-16-9
18	-642.063	-21132.448	18.547	138-40-4	178-28-43