
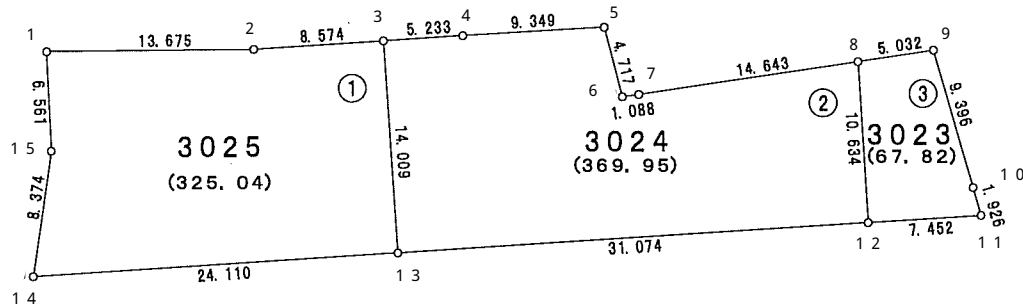


上尾市上平塚土地区画整理事業出来形確認測量 画地原子図

大字平塚 3 0 2 3 ~ 3 0 2 5

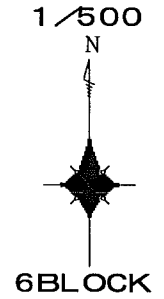

参考資料

※記載内容は換地処分当時のものです。 上尾市

面積（座標法）計算書

参考資料

※記載内容は換地処分当時のものです。 上尾市

地番	3023	面積	67.825655	街区番号（6-3）	
測点名	X座標	Y座標	距離	方向角	夾角
11	-403.305	-21058.020	7.452	266-16-33	282-31-40
12	-403.789	-21065.456	10.634	356-23-35	270- 7- 2
8	-393.176	-21066.125	5.032	81-24-16	265- 0-41
9	-392.424	-21061.150	9.396	163-59-36	262-35-20
10	-401.456	-21058.559	1.926	163-44-53	179-45-17

地番	3024	面積	369.9530535	街区番号（6-2）	
測点名	X座標	Y座標	距離	方向角	夾角
12	-403.789	-21065.456	31.074	266-17-42	269-54- 7
13	-405.797	-21096.465	14.009	356-12-36	269-54-54
3	-391.819	-21097.391	5.233	86-16-29	270- 3-53
4	-391.479	-21092.169	9.349	86-37-17	180-20-48
5	-390.928	-21082.836	4.717	165-50-24	259-13- 7
6	-395.502	-21081.682	1.088	82-45-50	96-55-26
7	-395.365	-21080.603	14.643	81-24- 8	178-38-18
21	-393.176	-21066.125	10.634	176-23-35	274-59-27

地番	3025	面積	325.043672	街区番号（6-1）	
測点名	X座標	Y座標	距離	方向角	夾角
13	-405.797	-21096.465	24.110	266-17-42	270- 5- 6
14	-407.355	-21120.525	8.374	8-18-54	282- 1-12
15	-399.069	-21119.314	6.561	357-19- 5	169- 0-11
1	-392.515	-21119.621	13.675	89-25-18	272- 6-13
2	-392.377	-21105.947	8.574	86-16- 7	176-50-49
3	-391.819	-21097.391	14.009	176-12-36	269-56-29