
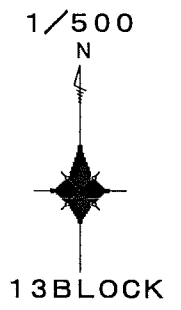


上尾市上平塚土地区画整理事業出来形確認測量 画地原子図

平成十六年二月

大字平塚 3 0 7 3

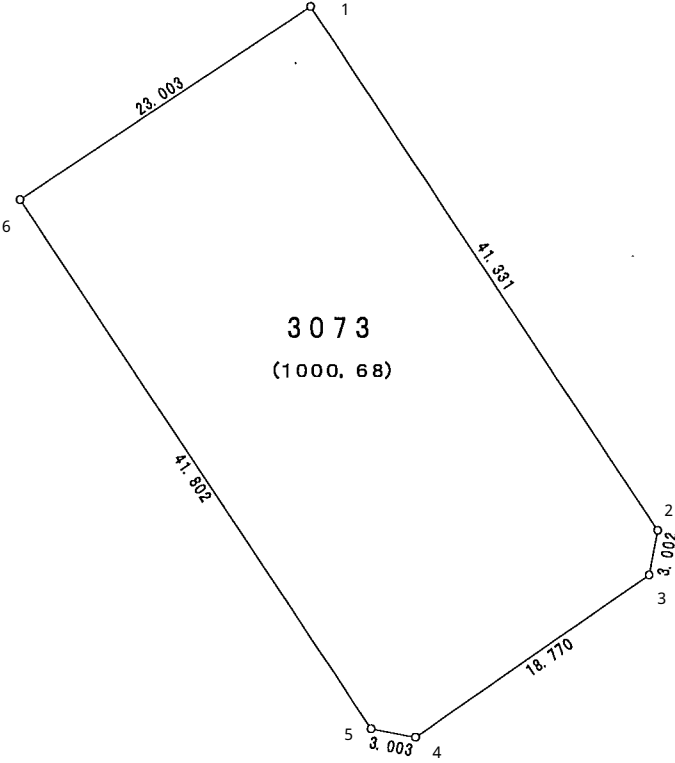

東武計画株式会社

参考資料
※記載内容は換地処分当時のものです。 上尾市

上尾市上平塚土地区画整理組合

面積（座標法）計算書

参考資料

※記載内容は換地処分当時のものです。 上尾市

地番	3073	面積	1000.6869575	街区番号（13）	公園
測点名	X座標	Y座標	距離	方向角	夾角
4	-618.027	-21061.980	3.003	280-47-10	225-37-30
5	-617.465	-21064.930	41.802	326-28-24	225-41-14
6	-582.618	-21088.018	23.003	56-27- 1	269-58-37
1	-569.905	-21068.847	41.331	146-27-42	270- 0-41
2	-604.355	-21046.012	3.002	190-47-23	224-19-41
3	-607.304	-21046.574	18.770	235- 9-40	224-22-17