
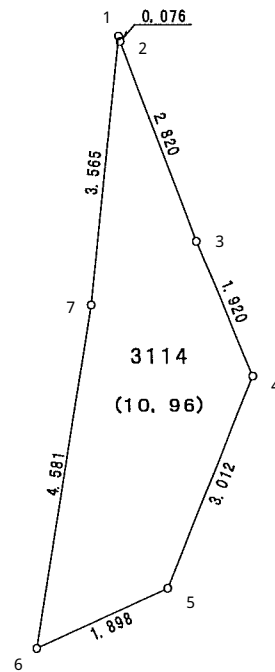


上尾市上平塚土地区画整理事業出来形確認測量 画地原子図

大字平塚 3 1 1 4

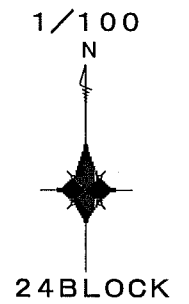

参考資料

※記載内容は換地処分当時のものです。 上尾市

面積（座標法）計算書

参考資料

※記載内容は換地処分当時のものです。 上尾市

地番	3114	面積	10.9608325	街区番号（24）	
測点名	X座標	Y座標	距離	方向角	夾角
1	-610.115	-21151.021	0.076	164-40-43	338-45-13
2	-610.188	-21151.001	2.820	159- 8-31	174-27-48
3	-612.823	-21149.997	1.920	157-27-21	178-18-50
4	-614.596	-21149.261	3.012	201-50-50	224-23-29
5	-617.392	-21150.382	1.898	245-16-16	223-25-26
6	-618.186	-21152.106	4.581	9- 0-14	303-43-58
7	-613.661	-21151.389	3.565	5-55-30	176-55-16