
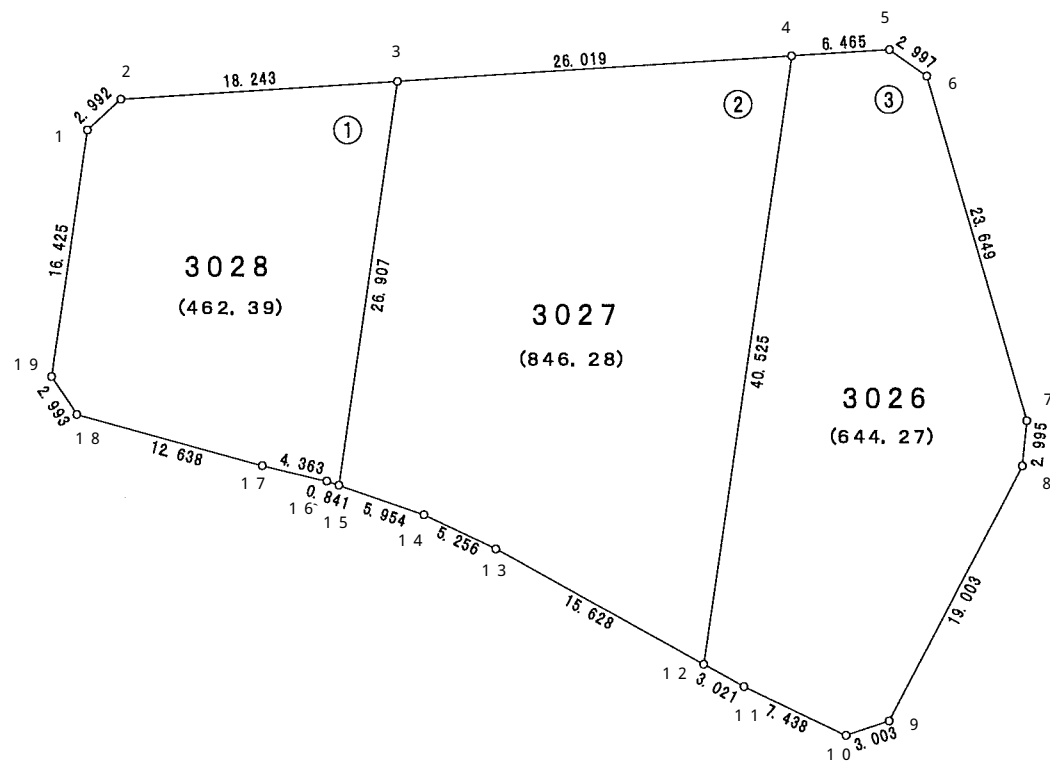


上尾市上平塚土地区画整理事業出来形確認測量 画地原子図

大字平塚 3026 ~ 3028

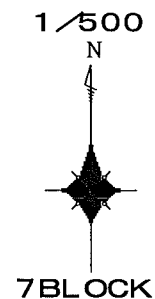

参考資料

※記載内容は換地処分当時のものです。 上尾市

面積（座標法）計算書

参考資料

※記載内容は換地処分当時のものです。 上尾市

地番	3026	面積	644.274072	街区番号（7-3）	
測点名	X座標	Y座標	距離	方向角	夾角
4	-409.095	-21070.063	6.465	86-20-15	258-2-10
5	-408.682	-21063.611	2.997	125-5-43	218-45-28
6	-410.405	-21061.159	23.649	163-47-50	218-42-7
7	-433.115	-21054.560	2.995	185-43-47	201-55-57
8	-436.095	-21054.859	19.003	207-44-13	202-0-26
9	-452.914	-21063.703	3.003	251-45-29	224-1-16
10	-453.854	-21066.555	7.438	295-23-13	223-37-44
11	-450.665	-21073.275	3.021	299-7-9	183-43-56
12	-449.195	-21075.914	40.525	8-18-5	249-10-56

地番	3027	面積	846.2805875	街区番号（7-2）	
測点名	X座標	Y座標	距離	方向角	夾角
3	-410.785	-21096.027	26.019	86-16-33	257-53-32
4	-409.095	-21070.063	40.525	188-18-5	282-1-32
12	-449.195	-21075.914	15.628	299-3-5	290-45-0
13	-441.606	-21089.576	5.256	295-25-9	176-22-4
14	-439.350	-21094.323	5.954	289-4-37	173-39-28
15	-437.404	-21099.950	26.907	8-23-1	259-18-24

地番	3028	面積	462.391988	街区番号（7-1）	
測点名	X座標	Y座標	距離	方向角	夾角
18	-432.743	-21117.169	2.993	326-39-18	221-11-57
19	-430.243	-21118.814	16.425	8-20-20	221-41-2
1	-413.992	-21116.432	2.992	47-19-46	218-59-26
2	-411.964	-21114.232	18.243	86-17-40	218-57-54
3	-410.785	-21096.027	26.907	188-23-1	282-5-21
15	-437.404	-21099.950	0.841	288-48-5	280-25-4
16	-437.133	-21100.746	4.363	283-32-45	174-44-40
17	-436.111	-21104.988	12.638	285-27-21	181-54-36