



上尾市上平塚土地区画整理事業出来形確認測量 画地原子図

大字平塚 3 0 8 3 ~ 3 0 8 6

1/500

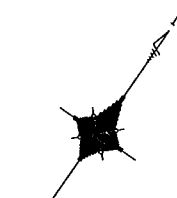

16BLOCK

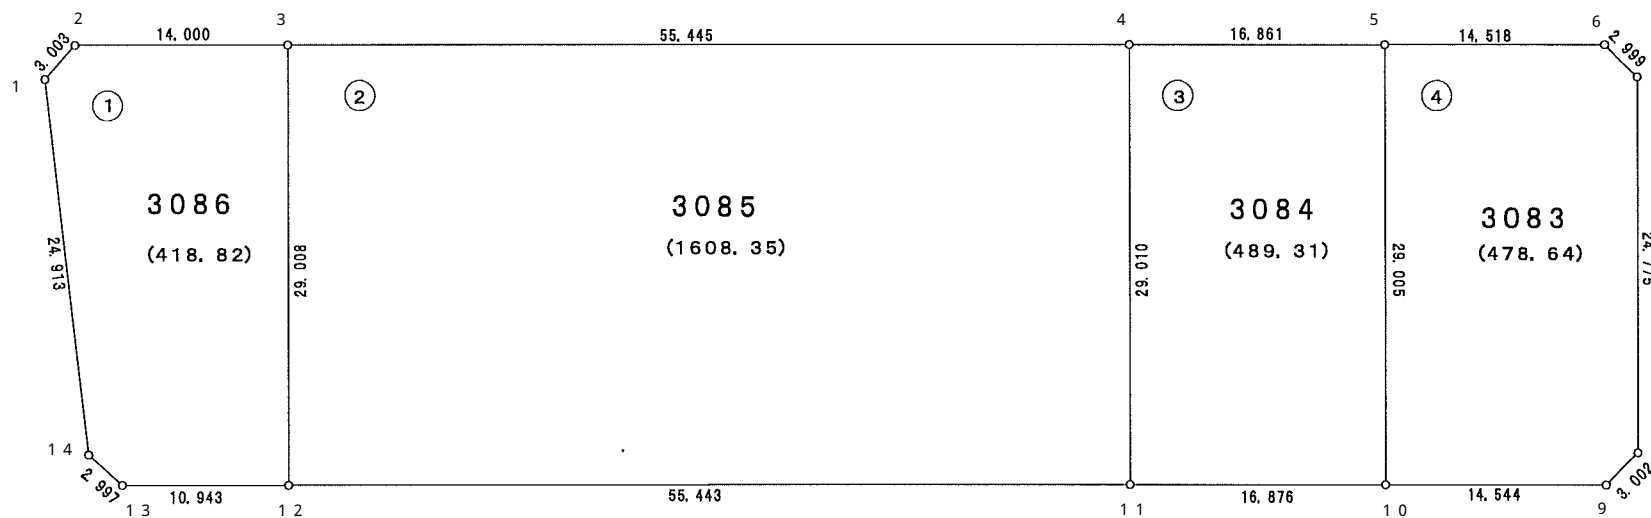

参考資料

※記載内容は換地処分当時のものです。 上尾市

面積（座標法）計算書

参考資料

※記載内容は換地処分当時のものです。 上尾市

地番	3083	面積	478.643376	街区番号（16-4）
測点名	X座標	Y座標	距離	方向角 夾角
5	-606.352	-21034.715	14.518	55- 8-39 269-59-11
6	-598.055	-21022.802	2.999	99-43-57 224-35-18
7	-598.562	-21019.846	24.775	145- 9-45 225-25-48
8	-618.897	-21005.693	3.002	189-44-30 224-34-45
9	-621.856	-21006.201	14.544	235-11-55 225-27-25
10	-630.157	-21018.144	29.005	325- 9-28 269-57-33

地番	3084	面積	489.313647	街区番号（16-3）
測点名	X座標	Y座標	距離	方向角 夾角
4	-615.978	-21048.558	16.861	55-11-11 269-59-52
5	-606.352	-21034.715	29.005	145- 9-28 269-58-17
10	-630.157	-21018.144	16.876	235-10-10 270- 0-42
11	-639.796	-21031.997	29.010	325-11-19 270- 1- 9

地番	3085	面積	1608.357872	街区番号（16-2）
測点名	X座標	Y座標	距離	方向角 夾角
3	-647.664	-21094.057	55.445	55- 8-46 269-57-45
4	-615.978	-21048.558	29.010	145-11-19 270- 2-33
11	-639.796	-21031.997	55.443	235- 8-53 269-57-34
12	-671.479	-21077.495	29.008	325-11- 1 270- 2- 8

地番	3086	面積	418.8223845	街区番号（16-1）
測点名	X座標	Y座標	距離	方向角 夾角
13	-677.725	-21086.480	2.997	277- 6-39 221-54-59
14	-677.354	-21089.454	24.913	318-41-15 221-34-36
1	-658.641	-21105.901	3.003	6-43-56 228- 2-41
2	-655.659	-21105.549	14.000	55-10-25 228-26-29
3	-647.664	-21094.057	29.008	145-11- 1 270- 0-36
12	-671.479	-21077.495	10.943	235-11-40 270- 0-39