


上尾市中平塚土地区画整理事業出来形確認測量

画地原子図

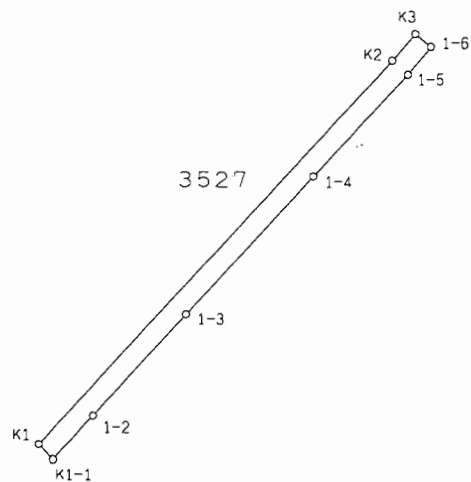

S=1:400

参考資料

※記載内容は換地処分当時のものです。 上尾市

画地面積計算書

現場名： 上尾市中平塚区画整理地内

画地番号： 3527

参考資料

※記載内容は換地処分当時のものです。 上尾市

点名	Xn	Yn	距離	方向角	測角	X _{n+1} —X _{n-1}	Y _{n+1} —Y _{n-1}	Y _n *(X _{n+1} —X _{n-1})	X _n *(Y _{n+1} —Y _{n-1})
K1	-1616.644	-20476.303	1.095	136° 00' 58"	94° 22' 32"	-21.431	-17.594	438827.649593	28443.234536
K1-1	-1617.432	-20475.543	3.141	41° 38' 26"	85° 37' 28"	1.559	2.847	-31921.371537	-4604.828904
1-2	-1615.085	-20473.456	7.297	41° 38' 26"	180° 00' 00"	7.800	6.935	-159692.956800	-11200.614475
1-3	-1609.632	-20468.608	9.964	41° 38' 26"	180° 00' 00"	12.900	11.469	-264045.043200	-18460.869408
1-4	-1602.185	-20461.987	7.323	41° 38' 26"	180° 00' 00"	12.920	11.487	-264368.872040	-18404.299095
1-5	-1596.712	-20457.121	1.900	39° 35' 38"	177° 57' 12"	6.937	6.077	-141911.048377	-9703.218824
1-6	-1595.248	-20455.910	1.089	308° 24' 07"	88° 48' 29"	2.140	0.358	-43775.647400	-571.098784
K3	-1594.572	-20456.763	1.857	219° 41' 04"	91° 16' 57"	-0.753	-2.039	15403.942539	3251.332308
K2	-1596.001	-20457.949	27.623	221° 38' 26"	181° 57' 22"	-22.072	-19.540	451547.850328	31185.859540

倍面積	64.503106
面積	32.2515530
地積	32.25㎡