


上尾市中平塚土地区画整理事業出来形確認測量

画地原子図

平成十六年六月

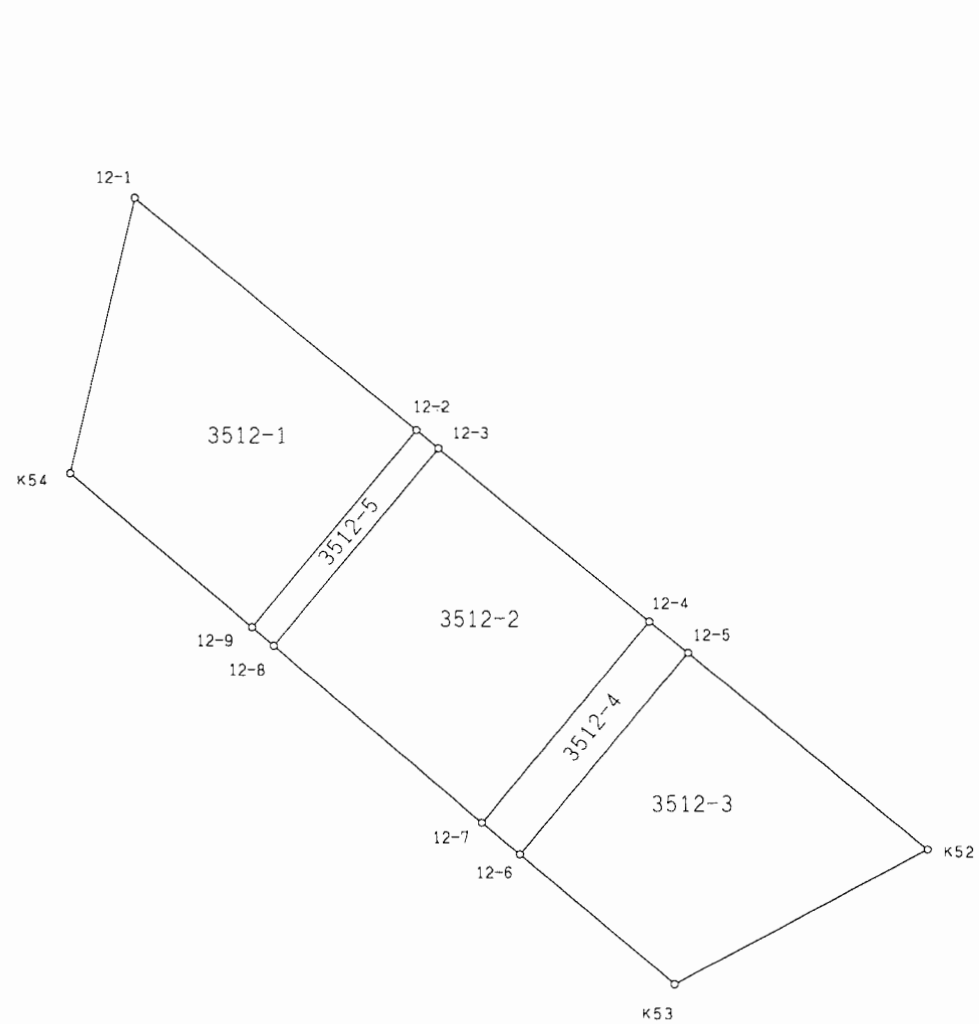

参考資料

※記載内容は換地処分当時のものです。 上尾市

画地面積計算書

現場名： 上尾市中平塚区画整理地内

画地番号： 3512-1 (12-1)

参考資料

※記載内容は換地処分当時のものです。 上尾市

点名	Xn	Yn	距離	方向角	測角	Xn+1-Xn-1	Yn+1-Yn-1	Yn*(Xn+1-Xn-1)	Xn*(Yn+1-Yn-1)
K54	-1740.585	-20420.366	9.479	130° 52' 29"	117° 11' 20"	-17.148	4.502	350168.436168	-7836.113670
12-9	-1746.788	-20413.199	10.205	40° 08' 34"	89° 16' 05"	1.598	13.746	-32620.292002	-24011.347848
12-2	-1738.987	-20406.620	14.497	310° 08' 53"	90° 00' 19"	17.148	-4.502	-349932.719760	7828.919474
12-1	-1729.640	-20417.701	11.265	193° 41' 09"	63° 32' 16"	-1.598	-13.746	32627.486198	23775.631440

倍面積	242.910604
面積	121.4553020
地積	121.45㎡

画地番号： 3512-2 (12-2)

点名	Xn	Yn	距離	方向角	測角	Xn+1-Xn-1	Yn+1-Yn-1	Yn*(Xn+1-Xn-1)	Xn*(Yn+1-Yn-1)
12-8	-1747.534	-20412.337	10.851	130° 52' 11"	90° 42' 00"	-14.909	1.614	304327.532333	-2820.519876
12-7	-1754.634	-20404.132	10.360	40° 10' 03"	89° 17' 52"	0.817	14.888	-16670.175844	-26122.990992
12-4	-1746.717	-20397.449	10.850	310° 07' 23"	89° 57' 20"	14.909	-1.614	-304105.567141	2819.201238
12-3	-1739.725	-20405.746	10.219	220° 10' 11"	90° 02' 48"	-0.817	-14.888	16671.494482	25901.025800

倍面積	223.283830
面積	111.6419150
地積	111.64㎡

画地番号： 3512-3 (12-3)

点名	Xn	Yn	距離	方向角	測角	Xn+1-Xn-1	Yn+1-Yn-1	Yn*(Xn+1-Xn-1)	Xn*(Yn+1-Yn-1)
12-6	-1755.918	-20402.639	8.017	130° 49' 59"	90° 40' 34"	-13.175	-0.628	268804.768825	1102.716504
K53	-1761.160	-20396.573	11.320	62° 19' 20"	111° 29' 21"	0.016	16.090	-326.345168	-28337.064400
K52	-1755.902	-20386.549	12.287	310° 06' 44"	67° 47' 24"	13.175	0.628	-268592.783075	-1102.706456
12-5	-1747.985	-20395.945	10.379	220° 09' 25"	90° 02' 41"	-0.016	-16.090	326.335120	28125.078650

倍面積	211.975702
面積	105.9878510
地積	105.98㎡

画地面積計算書

現場名： 上尾市中平塚区画整理地内

画地番号： 3512-4 (12-4)

参考資料

※記載内容は換地処分当時のものです。 上尾市

点名	Xn	Yn	距離	方向角	測角	Xn+1-Xn-1	Yn+1-Yn-1	Yn*(Xn+1-Xn-1)	Xn*(Yn+1-Yn-1)
12-7	-1754.634	-20404.132	1.969	130° 41' 30"	90° 31' 27"	-9.201	-5.190	187738.418532	9106.550460
12-6	-1755.918	-20402.639	10.379	40° 09' 25"	89° 27' 55"	6.649	8.187	-135657.146711	-14375.700666
12-5	-1747.985	-20395.945	1.967	310° 08' 05"	89° 58' 40"	9.201	5.190	-187663.089945	-9072.042150
12-4	-1746.717	-20397.449	10.360	220° 10' 03"	90° 01' 58"	-6.649	-8.187	135622.638401	14300.372079

倍面積	40.820277
面積	20.4101385
地積	20.41㎡

画地番号： 3512-5 (12-5)

点名	Xn	Yn	距離	方向角	測角	Xn+1-Xn-1	Yn+1-Yn-1	Yn*(Xn+1-Xn-1)	Xn*(Yn+1-Yn-1)
12-9	-1746.788	-20413.199	1.140	130° 52' 34"	90° 44' 00"	-8.547	-5.717	174471.611853	9986.386996
12-8	-1747.534	-20412.337	10.219	40° 10' 11"	89° 17' 37"	7.063	7.453	-144172.336231	-13024.370902
12-3	-1739.725	-20405.746	1.144	310° 11' 01"	90° 00' 50"	8.547	5.717	-174407.911062	-9946.007825
12-2	-1738.987	-20406.620	10.205	220° 08' 34"	89° 57' 33"	-7.063	-7.453	144131.957060	12960.670111

倍面積	23.321620
面積	11.6608100
地積	11.66㎡