


# 上尾市上平塚土地区画整理事業出来形確認測量 画地原子図

大字平塚 3 0 7 9 ~ 3 0 8 2

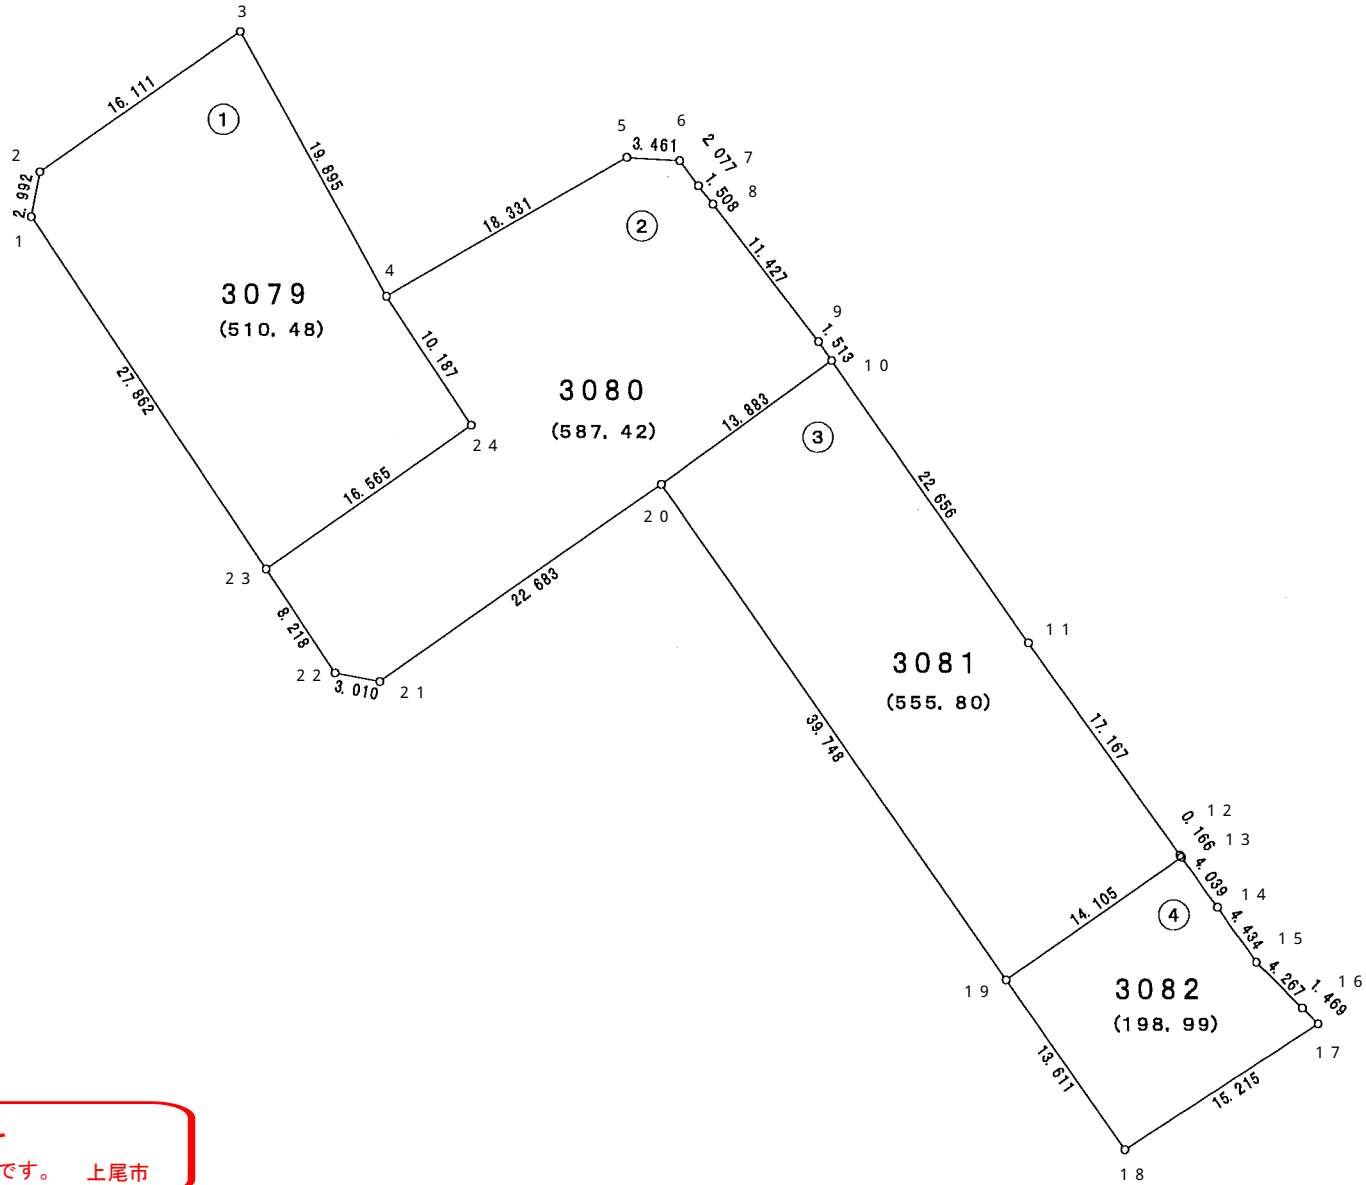

## 参考資料

※記載内容は換地処分当時のものです。 上尾市

# 面積（座標法）計算書

## 参考資料

※記載内容は換地処分当時のものです。 上尾市

地番	3079	面積	510.4842755	街区番号（15-1）
測点名	X座標	Y座標	距離	方向角
1	-570.820	-21061.054	2.992	10-54-16
2	-567.882	-21060.488	16.111	55-4-51
3	-558.660	-21047.278	19.895	151-7-58
4	-576.083	-21037.673	10.187	146-32-38
24	-584.582	-21032.057	16.565	235-10-54
23	-594.040	-21045.656	27.862	326-27-1
				224-27-15
				224-10-35
				276-3-7
				175-24-40
				268-38-16
				271-16-7

地番	3080	面積	587.423236	街区番号（15-2）
測点名	X座標	Y座標	距離	方向角
21	-601.456	-21038.164	3.010	280-46-47
22	-600.893	-21041.121	8.218	326-30-19
23	-594.040	-21045.656	16.565	55-10-54
24	-584.582	-21032.057	10.187	326-32-38
4	-576.083	-21037.673	18.331	60-9-14
5	-566.960	-21021.773	3.461	93-20-46
6	-567.162	-21018.318	2.077	143-6-9
7	-568.823	-21017.071	1.508	142-21-18
8	-570.017	-21016.150	11.427	142-29-3
9	-579.081	-21009.191	1.513	145-7-22
10	-580.322	-21008.326	13.883	234-0-27
20	-588.481	-21019.559	22.683	235-6-30
				225-40-17
				225-43-32
				268-40-35
				91-21-44
				273-36-36
				213-11-32
				229-45-23
				179-15-9
				180-7-45
				182-38-19
				268-53-5
				181-6-3

地番	3081	面積	555.8004445	街区番号（15-3）
測点名	X座標	Y座標	距離	方向角
19	-621.108	-20996.857	39.748	325-10-11
20	-588.481	-21019.559	13.883	54-0-27
10	-580.322	-21008.326	22.656	145-6-40
11	-598.906	-20995.367	17.167	144-30-10
12	-612.882	-20985.399	0.166	144-34-59
13	-613.017	-20985.303	14.105	234-59-50
				270-10-21
				268-50-16
				271-6-13
				179-23-30
				180-4-49
				270-24-51

地番	3082	面積	198.9962335	街区番号（15-4）
測点名	X座標	Y座標	距離	方向角
18	-632.270	-20989.068	13.611	325-5-32
19	-621.108	-20996.857	14.105	54-59-50
13	-613.017	-20985.303	4.039	144-25-16
14	-616.302	-20982.953	4.434	144-40-32
15	-619.920	-20980.389	4.267	134-52-36
16	-622.931	-20977.365	1.469	134-40-9
17	-623.964	-20976.320	15.215	236-54-49
				268-10-43
				269-54-18
				269-25-26
				180-15-16
				170-12-4
				179-47-33
				282-14-40