


上尾市上平塚土地区画整理事業出来形確認測量 画地原子図

大字平塚 3 0 1 4 ~ 3 0 1 7

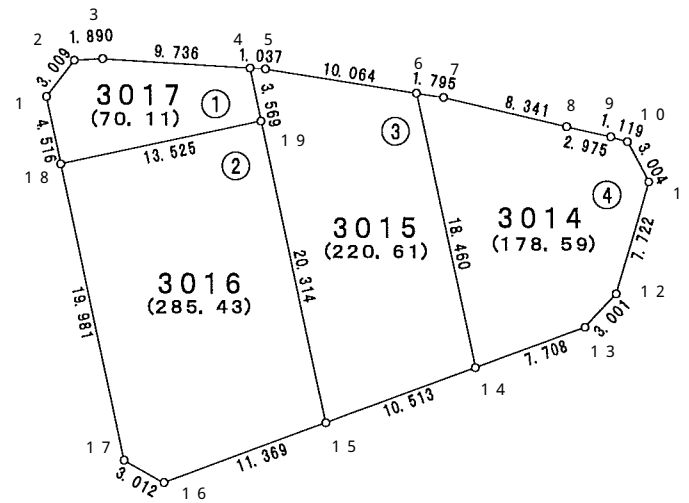

1/500
N
4BLOCK

参考資料

※記載内容は換地処分当時のものです。 上尾市

面積（座標法）計算書

参考資料

※記載内容は換地処分当時のものです。 上尾市

| 地番 | 3014 | 面積 | 178.590513 | 街区番号（4-4） | |
|-----|----------|------------|------------|-----------|-----------|
| 測点名 | X座標 | Y座標 | 距離 | 方向角 | 夾角 |
| 6 | -370.052 | -21006.982 | 1.795 | 98-41-8 | 290-39-59 |
| 7 | -370.323 | -21005.208 | 8.341 | 103-12-35 | 184-31-27 |
| 8 | -372.229 | -20997.088 | 2.975 | 102-34-44 | 179-22-9 |
| 9 | -372.877 | -20994.184 | 1.119 | 107-2-33 | 184-27-49 |
| 10 | -373.205 | -20993.114 | 3.004 | 151-37-4 | 224-34-31 |
| 11 | -375.848 | -20991.686 | 7.722 | 196-23-1 | 224-45-57 |
| 12 | -383.256 | -20993.864 | 3.001 | 223-9-49 | 206-46-48 |
| 13 | -385.445 | -20995.917 | 7.708 | 249-46-25 | 206-36-36 |
| 14 | -388.110 | -21003.150 | 18.460 | 348-1-9 | 278-14-14 |

| 地番 | 3015 | 面積 | 220.614915 | 街区番号（4-3） | |
|-----|----------|------------|------------|-----------|-----------|
| 測点名 | X座標 | Y座標 | 距離 | 方向角 | 夾角 |
| 4 | -368.393 | -21017.953 | 1.037 | 93-15-45 | 285-12-41 |
| 5 | -368.452 | -21016.918 | 10.064 | 99-8-52 | 185-53-7 |
| 6 | -370.052 | -21006.982 | 18.460 | 168-1-9 | 248-52-17 |
| 14 | -388.110 | -21003.150 | 10.513 | 249-41-22 | 261-40-13 |
| 15 | -391.759 | -21013.009 | 20.314 | 348-3-12 | 278-21-50 |
| 19 | -371.885 | -21017.214 | 3.569 | 348-3-4 | 179-59-52 |

| 地番 | 3016 | 面積 | 285.431609 | 街区番号（4-2） | |
|-----|----------|------------|------------|-----------|-----------|
| 測点名 | X座標 | Y座標 | 距離 | 方向角 | 夾角 |
| 16 | -395.713 | -21023.668 | 3.012 | 299-5-3 | 229-26-12 |
| 17 | -394.249 | -21026.300 | 19.981 | 348-2-10 | 228-57-7 |
| 18 | -374.702 | -21030.442 | 13.525 | 77-58-41 | 269-56-31 |
| 19 | -371.885 | -21017.214 | 20.314 | 168-3-12 | 270-4-31 |
| 15 | -391.759 | -21013.009 | 11.369 | 249-38-51 | 261-35-39 |

| 地番 | 3017 | 面積 | 70.115525 | 街区番号（4-1） | |
|-----|----------|------------|-----------|-----------|-----------|
| 測点名 | X座標 | Y座標 | 距離 | 方向角 | 夾角 |
| 1 | -370.286 | -21031.385 | 3.009 | 37-24-39 | 229-27-53 |
| 2 | -367.896 | -21029.557 | 1.890 | 86-39-50 | 229-15-11 |
| 3 | -367.786 | -21027.670 | 9.736 | 93-34-28 | 186-54-38 |
| 4 | -368.393 | -21017.953 | 3.569 | 168-3-4 | 254-28-36 |
| 19 | -371.885 | -21017.214 | 13.525 | 257-58-41 | 269-55-37 |
| 18 | -374.702 | -21030.442 | 4.516 | 347-56-46 | 269-58-5 |