
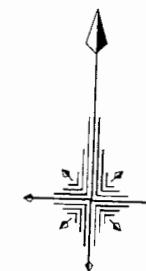


上尾市中平塚土地区画整理事業出来形確認測量

画地原子図

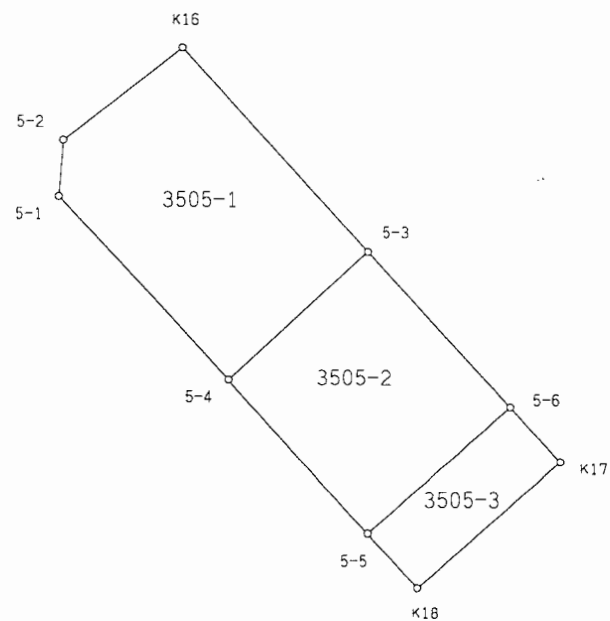

S=1:400

参考資料

※記載内容は換地処分当時のものです。 上尾市

画地面積計算書

現場名： 上尾市中平塚区画整理地内

画地番号： 3505-1 (5-1)

参考資料

※記載内容は換地処分当時のものです。 上尾市

点名	Xn	Yn	距離	方向角	測角	X _{n+1} -X _{n-1}	Y _{n+1} -Y _{n-1}	Y _n *(X _{n+1} -X _{n-1})	X _n *(Y _{n+1} -Y _{n-1})
5-2	-1534.376	-20408.612	2.990	182° 30' 28"	132° 30' 37"	-8.057	-6.174	164432.186884	9473.237424
5-1	-1537.362	-20408.743	13.216	135° 38' 57"	133° 08' 29"	-12.437	9.108	253823.536691	-14002.293096
5-4	-1546.813	-20399.504	10.062	45° 35' 33"	89° 56' 36"	-2.410	16.427	49162.804640	-25409.497151
5-3	-1539.772	-20392.316	14.652	315° 35' 29"	89° 59' 56"	17.508	-3.065	-357028.668528	4719.401180
K16	-1529.305	-20402.569	7.888	229° 59' 51"	94° 24' 22"	5.396	-16.296	-110092.262324	24921.554280

倍面積	297.597363
面積	148.7986815
地積	148.79㎡

画地番号： 3505-2 (5-2)

点名	Xn	Yn	距離	方向角	測角	X _{n+1} -X _{n-1}	Y _{n+1} -Y _{n-1}	Y _n *(X _{n+1} -X _{n-1})	X _n *(Y _{n+1} -Y _{n-1})
5-4	-1546.813	-20399.504	11.031	135° 40' 22"	90° 04' 49"	-14.932	0.519	304605.393728	-802.795947
5-5	-1554.704	-20391.797	10.074	46° 30' 06"	90° 49' 44"	-0.956	15.015	19494.557932	-23343.880560
5-6	-1547.769	-20384.489	11.190	315° 36' 52"	89° 06' 46"	14.932	-0.519	-304381.189748	803.292111
5-3	-1539.772	-20392.316	10.062	225° 35' 33"	89° 58' 41"	0.956	-15.015	-19495.054096	23119.676580

倍面積	223.707816
面積	111.8539080
地積	111.85㎡

画地番号： 3505-3 (5-3)

点名	Xn	Yn	距離	方向角	測角	X _{n+1} -X _{n-1}	Y _{n+1} -Y _{n-1}	Y _n *(X _{n+1} -X _{n-1})	X _n *(Y _{n+1} -Y _{n-1})
5-5	-1554.704	-20391.797	3.929	135° 40' 22"	89° 10' 16"	-9.745	-4.562	198718.061765	7092.559648
K18	-1557.514	-20389.051	10.078	46° 30' 06"	90° 49' 44"	4.127	10.056	-84145.613477	-15662.360784
K17	-1550.577	-20381.741	3.929	315° 36' 52"	89° 06' 46"	9.745	4.562	-198620.066045	-7073.732274
5-6	-1547.769	-20384.489	10.074	226° 30' 06"	90° 53' 14"	-4.127	-10.056	84126.786103	15564.365064

倍面積	79.168346
面積	39.5841730
地積	39.58㎡