


上尾市上平塚土地区画整理事業出来形確認測量 画地原子図

大字平塚 3 0 6 3 ~ 3 0 6 6

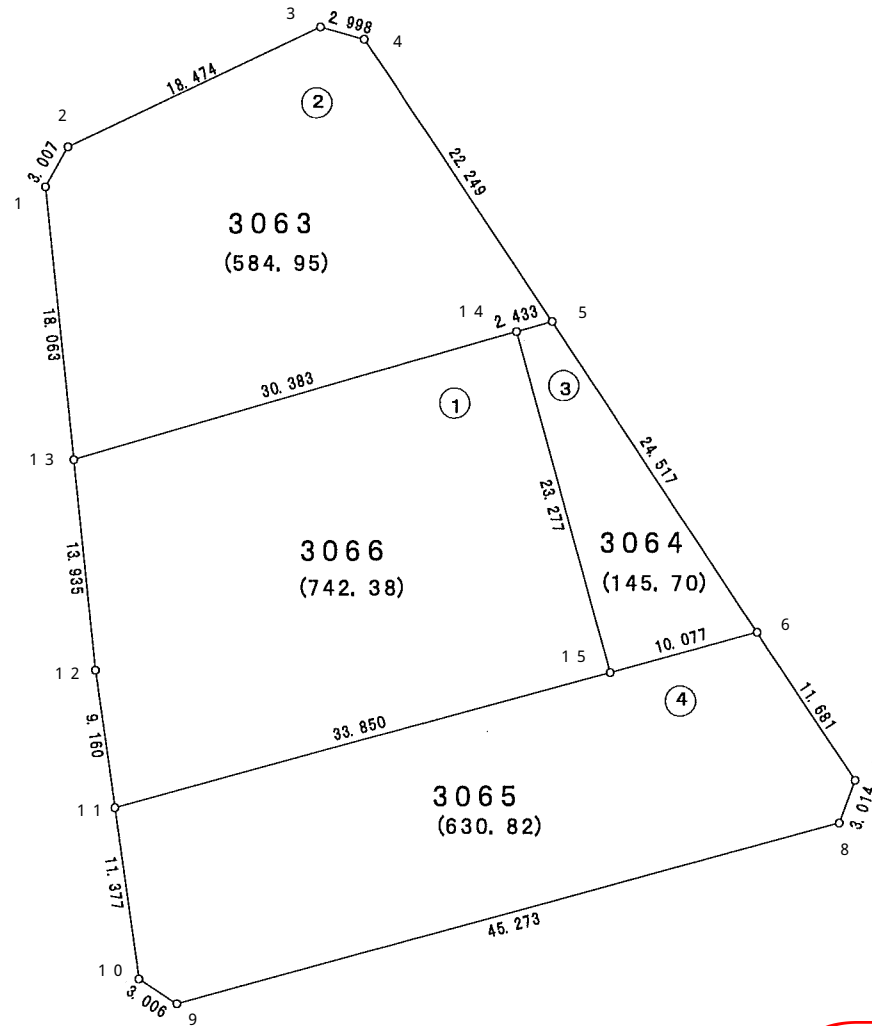

面積（座標法）計算書

参考資料

※記載内容は換地処分当時のものです。 上尾市

地番	3063	面積	584.9522795	街区番号（11-2）
測点名	X座標	Y座標	距離	方向角
1	-536.487	-21153.278	3.007	29-30-22
2	-533.870	-21151.797	18.474	64-41-10
3	-525.971	-21135.097	2.998	105-33-25
4	-526.775	-21132.209	22.249	146-27-46
5	-545.320	-21119.917	2.433	254-6-46
14	-545.986	-21122.257	30.383	253-48-47
13	-554.456	-21151.436	18.063	354-8-49
				215-21-33
				215-10-48
				220-52-15
				220-54-21
				287-39-0
				179-42-1
				280-20-2

地番	3064	面積	145.703304	街区番号（11-3）
測点名	X座標	Y座標	距離	方向角
5	-545.320	-21119.917	24.517	146-28-38
6	-565.759	-21106.377	10.077	254-37-4
15	-568.432	-21116.093	23.277	344-38-39
14	-545.986	-21122.257	2.433	74-6-46
				252-21-52
				288-8-26
				270-1-35
				269-28-7

地番	3065	面積	630.8204355	街区番号（11-4）
測点名	X座標	Y座標	距離	方向角
6	-565.759	-21106.377	11.681	146-28-14
7	-575.496	-21099.925	3.014	200-23-21
8	-578.321	-21100.975	45.273	254-39-39
9	-590.297	-21144.635	3.006	303-8-6
10	-588.654	-21147.152	11.377	351-59-30
11	-577.388	-21148.737	33.850	74-39-29
15	-568.432	-21116.093	10.077	74-37-4
				251-51-10
				233-55-7
				234-16-18
				228-28-27
				228-51-24
				262-39-59
				179-57-35

地番	3066	面積	742.387732	街区番号（11-1）
測点名	X座標	Y座標	距離	方向角
11	-577.388	-21148.737	9.160	351-58-24
12	-568.318	-21150.016	13.935	354-9-4
13	-554.456	-21151.436	30.383	73-48-47
14	-545.986	-21122.257	23.277	164-38-39
15	-568.432	-21116.093	33.850	254-39-29
				277-18-55
				182-10-40
				259-39-43
				270-49-52
				270-0-50