


# 上尾市上平塚土地区画整理事業出来形確認測量 画地原子図

大字平塚 3095 ~ 3107

1/500

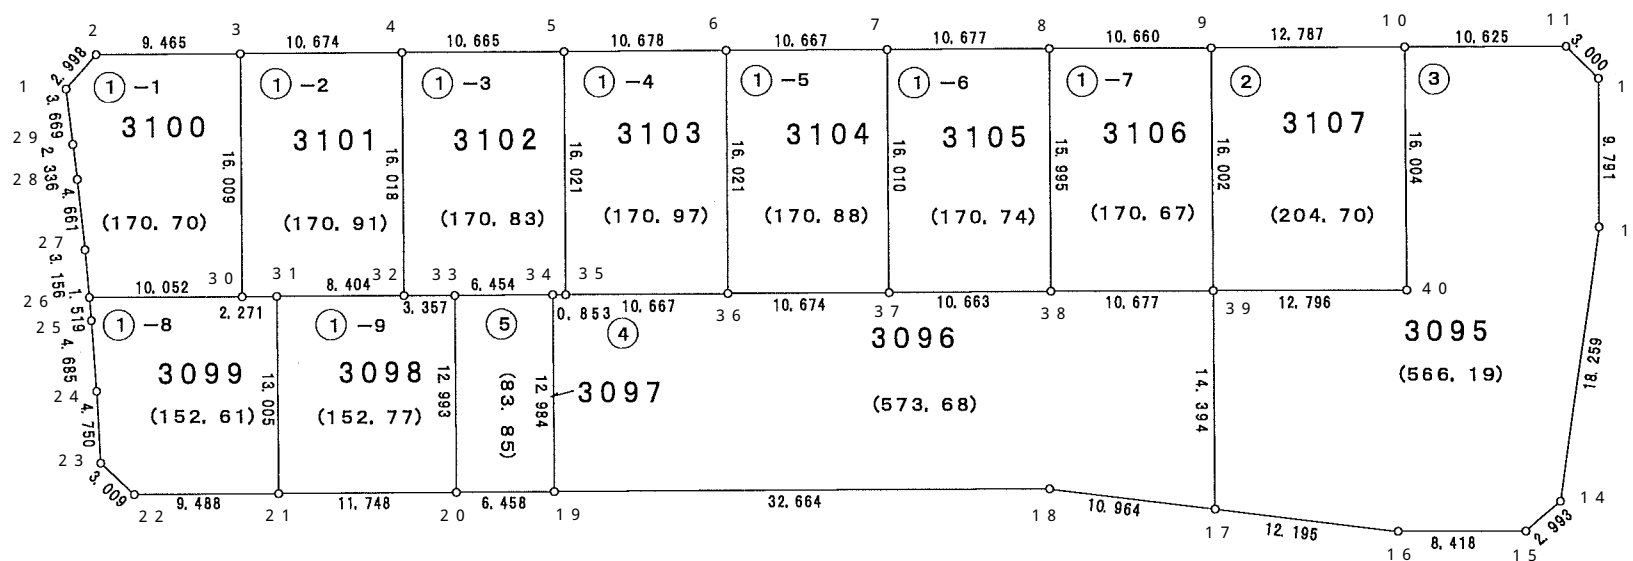

## 参考資料

※記載内容は換地処分当時のものです。 上尾市

## 面積（座標法）計算書

## 参考資料

※記載内容は換地処分当時のものです。上尾市

地番	3095	面積	566.197018	街区番号（17-3）	
測点名	X座標	Y座標	距離	方向角	夾角
10	-632.832	-21011.496	10.625	55-11-6	270-2-31
11	-626.766	-21002.773	3.000	100-28-2	225-16-56
12	-627.311	-20999.823	9.791	145-19-17	224-51-15
13	-635.363	-20994.252	18.259	153-39-44	188-20-27
14	-651.727	-20986.151	2.993	194-33-6	220-53-22
15	-654.624	-20986.903	8.418	235-10-45	220-37-39
16	-659.431	-20993.814	12.195	242-23-4	187-12-19
17	-665.084	-21004.620	14.394	325-7-15	262-44-11
39	-653.276	-21012.851	12.796	55-9-22	270-2-7
40	-645.965	-21002.349	16.004	325-8-35	89-59-13

地番	3096	面積	573.687291	街区番号（17-4）	
測点名	X座標	Y座標	距離	方向角	夾角
17	-665.084	-21004.620	10.964	242-23-8	277-15-53
18	-670.166	-21014.335	32.664	235-11-5	172-47-57
19	-688.815	-21041.152	12.984	325-8-50	269-57-45
34	-678.160	-21048.572	0.853	55-7-5	269-58-15
35	-677.672	-21047.872	10.667	55-9-8	180-2-3
36	-671.577	-21039.118	10.674	55-7-8	179-58-0
37	-665.473	-21030.362	10.663	55-3-34	179-56-26
38	-659.366	-21021.621	10.677	55-13-24	180-9-50
39	-653.276	-21012.851	14.394	145-7-15	269-53-51

地番	3097	面積	83.852995	街区番号（17-5）	
測点名	X座標	Y座標	距離	方向角	夾角
19	-688.815	-21041.152	6.458	235-6-6	269-57-16
20	-692.510	-21046.449	12.993	325-10-7	270-4-1
33	-681.845	-21053.870	6.454	55-10-47	270-0-40
34	-678.160	-21048.572	12.984	145-8-50	269-58-3

地番	3098	面積	152.777582	街区番号（17-1-9）	
測点名	X座標	Y座標	距離	方向角	夾角
20	-692.510	-21046.449	11.748	235-8-38	269-58-31
21	-699.224	-21056.089	13.005	325-6-31	269-57-53
31	-688.557	-21063.528	8.404	55-13-15	270-6-44
32	-683.763	-21056.625	3.357	55-9-17	179-56-2
33	-681.845	-21053.870	12.993	145-10-7	270-0-50

地番	3099	面積	152.617053	街区番号（17-1-8）	
測点名	X座標	Y座標	距離	方向角	夾角
21	-699.224	-21056.089	9.488	235-8-21	270-1-50
22	-704.647	-21063.874	3.009	278-56-56	223-48-35
23	-704.179	-21066.846	4.750	322-22-21	223-25-25
24	-700.417	-21069.746	4.685	321-16-24	178-54-3
25	-696.762	-21072.677	1.519	320-23-50	179-7-26
26	-695.592	-21073.645	10.052	55-12-40	274-48-50
30	-689.857	-21065.390	2.271	55-4-42	179-52-2
31	-688.557	-21063.528	13.005	145-6-31	270-1-49

地番	3100	面積	170.705406	街区番号（17-1-1）	
測点名	X座標	Y座標	距離	方向角	夾角
1	-685.105	-21082.646	2.998	6-38-46	228-2-37
2	-682.127	-21082.299	9.465	55-7-59	228-29-13
3	-676.716	-21074.533	16.009	145-10-17	270-2-18
30	-689.857	-21065.390	10.052	235-12-40	270-2-23
26	-695.592	-21073.645	3.156	320-31-45	265-19-5
27	-693.156	-21075.651	4.661	319-32-0	179-0-15
28	-689.610	-21078.676	2.336	318-37-38	179-5-38
29	-687.857	-21080.220	3.669	318-36-9	179-58-31

地番	3101	面積	170.916108	街区番号（17-1-2）	
測点名	X座標	Y座標	距離	方向角	夾角
3	-676.716	-21074.533	10.674	55-8-28	269-58-11
4	-670.615	-21065.774	16.018	145-10-5	270-1-37
32	-683.763	-21056.625	8.404	235-13-15	270-3-10
31	-688.557	-21063.528	2.271	235-4-42	179-51-27
30	-689.857	-21065.390	16.009	325-10-17	270-5-35

地番	3102	面積	170.833515	街区番号（17-1-3）	
測点名	X座標	Y座標	距離	方向角	夾角
4	-670.615	-21065.774	10.665	55-9-2	269-58-57
5	-664.521	-21057.022	16.021	145-10-16	270-1-14
35	-677.672	-21047.872	0.853	235-7-5	269-56-49
34	-678.160	-21048.572	6.454	235-10-47	180-3-42
33	-681.845	-21053.870	3.357	235-9-17	179-58-30
32	-683.763	-21056.620	16.018	325-10-5	270-0-48

地番	3103	面積	170.978568	街区番号（17-1-4）	
測点名	X座標	Y座標	距離	方向角	夾角
5	-664.521	-21057.022	10.678	55-9-13	269-58-57
6	-658.420	-21048.259	16.021	145-12-35	270-3-22
36	-671.577	-21039.118	10.667	235-9-8	269-56-33
35	-677.672	-21047.872	16.021	325-10-16	270-1-8

# 面積（座標法）計算書

## 参考資料

※記載内容は換地処分当時のものです。 上尾市

地番	3104	面積	170.886552	街区番号（17-1-5）
測点名	X座標	Y座標	距離	方向角 夾角
6	-658.420	-21048.259	10.667	55-10-45 269-58-10
7	-652.329	-21039.502	16.010	145-11-10 270-0-25
37	-665.473	-21030.362	10.674	235-7-8 269-55-58
36	-671.577	-21039.118	16.021	325-12-35 270-5-27

地番	3105	面積	170.744292	街区番号（17-1-6）
測点名	X座標	Y座標	距離	方向角 夾角
7	-652.329	-21039.502	10.677	55-8-19 269-57-9
8	-646.226	-21030.741	15.995	145-14-13 270-5-54
38	-659.366	-21021.621	10.663	235-3-34 269-49-21
37	-665.473	-21030.362	16.010	325-11-10 270-7-36

地番	3106	面積	170.679370	街区番号（17-1-7）
測点名	X座標	Y座標	距離	方向角 夾角
8	-646.226	-21030.741	10.660	55-11-9 269-56-56
9	-640.140	-21021.989	16.002	145-10-33 269-59-24
39	-653.276	-21012.851	10.677	235-13-24 270-2-51
38	-659.366	-21021.621	15.995	325-14-13 270-0-49

地番	3107	面積	204.7065175	街区番号（17-2）
測点名	X座標	Y座標	距離	方向角 夾角
9	-640.140	-21021.989	12.787	55-8-39 269-58-6
10	-632.832	-21011.496	16.004	145-8-35 269-59-56
40	-645.965	-21002.349	12.796	235-9-22 270-0-47
39	-653.276	-21012.851	16.002	325-10-33 270-1-11