


# 上尾市上平塚土地区画整理事業出来形確認測量 画地原子図

大字平塚 3 1 1 0 ~ 3 1 1 2

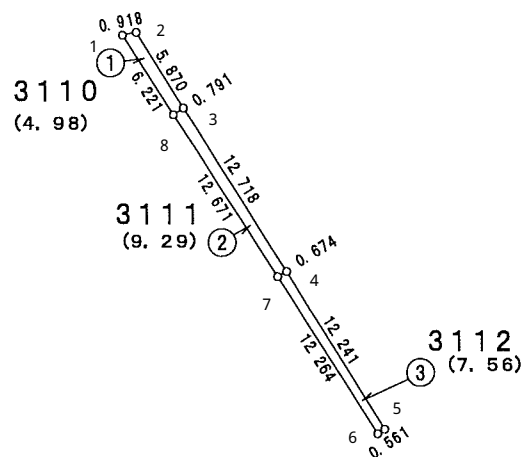

## 参考資料

※記載内容は換地処分当時のものです。 上尾市

# 面積（座標法）計算書

## 参考資料

※記載内容は換地処分当時のものです。 上尾市

地番	3110	面積	4.989729	街区番号（19-1）
測点名	X座標	Y座標	距離	方向角 夾角
8	-740.499	-21042.390	6.221	327-23-53 271-47-28
1	-735.258	-21045.742	0.918	78-14-58 290-51-5
2	-735.071	-21044.843	5.870	148-3-13 249-48-15
3	-740.052	-21041.737	0.791	235-36-25 267-33-12

地番	3111	面積	9.295792	街区番号（19-2）
測点名	X座標	Y座標	距離	方向角 夾角
7	-751.171	-21035.559	12.671	327-22-38 268-9-58
8	-740.499	-21042.390	0.791	55-36-25 268-13-47
3	-740.052	-21041.737	12.718	147-54-21 272-17-56
4	-750.826	-21034.980	0.674	239-12-40 271-18-19

地番	3112	面積	7.5620175	街区番号（19-3）
測点名	X座標	Y座標	距離	方向角 夾角
6	-761.512	-21028.965	12.264	327-28-34 270-18-57
7	-751.171	-21035.559	0.674	59-12-40 271-44-6
4	-750.826	-21034.980	12.241	148-0-20 268-47-40
5	-761.208	-21028.494	0.561	237-9-37 269-9-17