
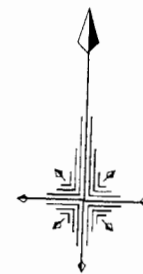


上尾市中平塚土地区画整理事業出来形確認測量 画地原子図

平成十六年六月

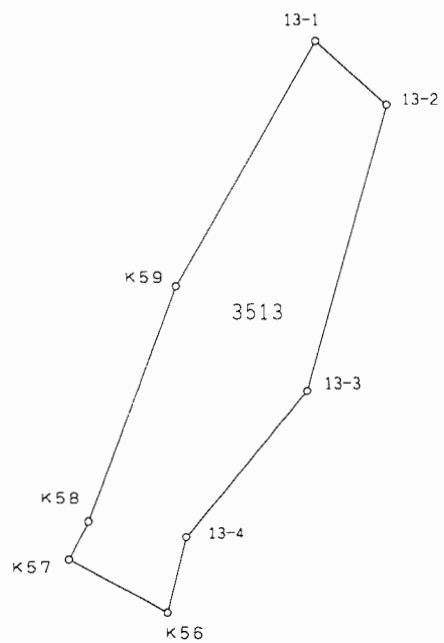

参考資料

※記載内容は換地処分当時のものです。 上尾市

画地面積計算書

現場名： 上尾市中平塚区画整理地内

画地番号： 3 5 1 3－1（1 3－1）

参考資料

※記載内容は換地処分当時のものです。 上尾市

| 点名 | Xn | Yn | 距離 | 方向角 | 測角 | Xn+1－Xn-1 | Yn+1－Yn-1 | Yn*(Xn+1－Xn-1) | Xn*(Yn+1－Yn-1) |
|------|-----------|------------|--------|------------|------------|-----------|-----------|----------------|----------------|
| 13-1 | -1725.756 | -20422.306 | 11.229 | 208°05'34" | 77°54'38" | -7.461 | -8.184 | 152370.825066 | 14123.587104 |
| K59 | -1735.662 | -20427.594 | 9.941 | 198°26'44" | 170°21'10" | -19.336 | -8.433 | 394987.957584 | 14636.837646 |
| K58 | -1745.092 | -20430.739 | 1.674 | 205°18'47" | 186°52'03" | -10.943 | -3.861 | 223573.576877 | 6737.800212 |
| K57 | -1746.605 | -20431.455 | 4.418 | 116°49'12" | 91°30'25" | -3.506 | 3.227 | 71632.681230 | -5636.294335 |
| K56 | -1748.598 | -20427.512 | 3.081 | 12°13'08" | 75°23'56" | 1.018 | 4.595 | -20795.207216 | -8034.807810 |
| 13-4 | -1745.587 | -20426.860 | 7.530 | 38°09'54" | 205°56'46" | 8.931 | 5.305 | -182432.286660 | -9260.339035 |
| 13-3 | -1739.667 | -20422.207 | 11.801 | 13°42'32" | 155°32'38" | 17.386 | 7.450 | -355060.490902 | -12960.519150 |
| 13-2 | -1728.201 | -20419.410 | 3.790 | 310°10'56" | 116°28'24" | 13.911 | -0.099 | -284054.412510 | 171.091899 |

| | |
|-----|-------------|
| 倍面積 | 222.643469 |
| 面積 | 111.3217345 |
| 地積 | 111.32㎡ |