
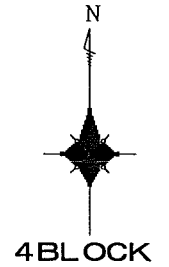


上尾市上平塚土地区画整理事業出来形確認測量 画地原子図

大字平塚 3 0 1 4 ~ 3 0 1 7

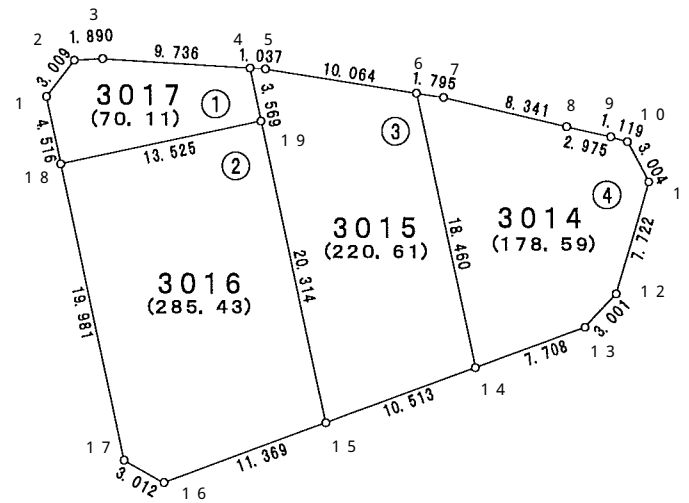

参考資料

※記載内容は換地処分当時のものです。 上尾市

面積（座標法）計算書

参考資料

※記載内容は換地処分当時のものです。 上尾市

地番	3014	面積	178.590513	街区番号（4-4）	
測点名	X座標	Y座標	距離	方向角	夾角
6	-370.052	-21006.982	1.795	98-41-8	290-39-59
7	-370.323	-21005.208	8.341	103-12-35	184-31-27
8	-372.229	-20997.088	2.975	102-34-44	179-22-9
9	-372.877	-20994.184	1.119	107-2-33	184-27-49
10	-373.205	-20993.114	3.004	151-37-4	224-34-31
11	-375.848	-20991.686	7.722	196-23-1	224-45-57
12	-383.256	-20993.864	3.001	223-9-49	206-46-48
13	-385.445	-20995.917	7.708	249-46-25	206-36-36
14	-388.110	-21003.150	18.460	348-1-9	278-14-14

地番	3015	面積	220.614915	街区番号（4-3）	
測点名	X座標	Y座標	距離	方向角	夾角
4	-368.393	-21017.953	1.037	93-15-45	285-12-41
5	-368.452	-21016.918	10.064	99-8-52	185-53-7
6	-370.052	-21006.982	18.460	168-1-9	248-52-17
14	-388.110	-21003.150	10.513	249-41-22	261-40-13
15	-391.759	-21013.009	20.314	348-3-12	278-21-50
19	-371.885	-21017.214	3.569	348-3-4	179-59-52

地番	3016	面積	285.431609	街区番号（4-2）	
測点名	X座標	Y座標	距離	方向角	夾角
16	-395.713	-21023.668	3.012	299-5-3	229-26-12
17	-394.249	-21026.300	19.981	348-2-10	228-57-7
18	-374.702	-21030.442	13.525	77-58-41	269-56-31
19	-371.885	-21017.214	20.314	168-3-12	270-4-31
15	-391.759	-21013.009	11.369	249-38-51	261-35-39

地番	3017	面積	70.115525	街区番号（4-1）	
測点名	X座標	Y座標	距離	方向角	夾角
1	-370.286	-21031.385	3.009	37-24-39	229-27-53
2	-367.896	-21029.557	1.890	86-39-50	229-15-11
3	-367.786	-21027.670	9.736	93-34-28	186-54-38
4	-368.393	-21017.953	3.569	168-3-4	254-28-36
19	-371.885	-21017.214	13.525	257-58-41	269-55-37
18	-374.702	-21030.442	4.516	347-56-46	269-58-5