


# 上尾市中平塚土地区画整理事業出来形確認測量

## 画地原子図

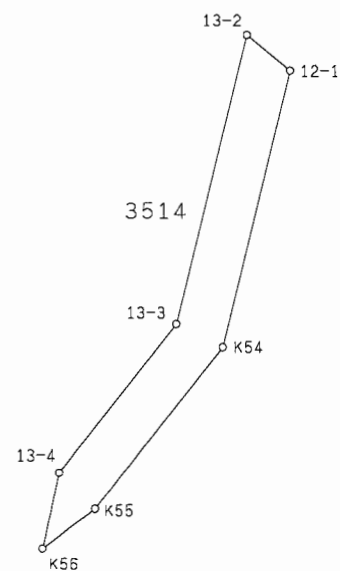

### 参考資料

※記載内容は換地処分当時のものです。 上尾市

# 画地面積計算書

現場名：上尾市中平塚区画整理地内

画地番号：3514

## 参考資料

※記載内容は換地処分当時のものです。上尾市

点名	Xn	Yn	距離	方向角	測角	Xn+1-Xn-1	Yn+1-Yn-1	Yn*(Xn+1-Xn-1)	Xn*(Yn+1-Yn-1)
13-2	-1728.201	-20419.410	11.801	193°42'32"	63°37'30"	-10.027	-4.506	204745.424070	7787.273706
13-3	-1739.667	-20422.207	7.530	218°09'54"	204°27'22"	-17.386	-7.450	355060.490902	12960.519150
13-4	-1745.587	-20426.860	3.081	192°13'08"	154°03'14"	-8.931	-5.305	182432.286660	9260.339035
K56	-1748.598	-20427.512	2.605	52°43'01"	40°29'53"	-1.433	1.421	29272.624696	-2484.757758
K55	-1747.020	-20425.439	8.194	38°14'56"	165°31'55"	8.013	7.146	-163669.042707	-12484.204920
K54	-1740.585	-20420.366	11.265	13°41'09"	155°26'13"	17.380	7.738	-354905.961080	-13468.646730
12-1	-1729.640	-20417.701	2.234	310°05'02"	116°23'53"	12.384	0.956	-252852.809184	-1653.535840

倍面積	83.013357
面積	41.5066785
地積	41.50㎡