


# 上尾市上平塚土地区画整理事業出来形確認測量 画地原子図

大字平塚 3029 ~ 3039

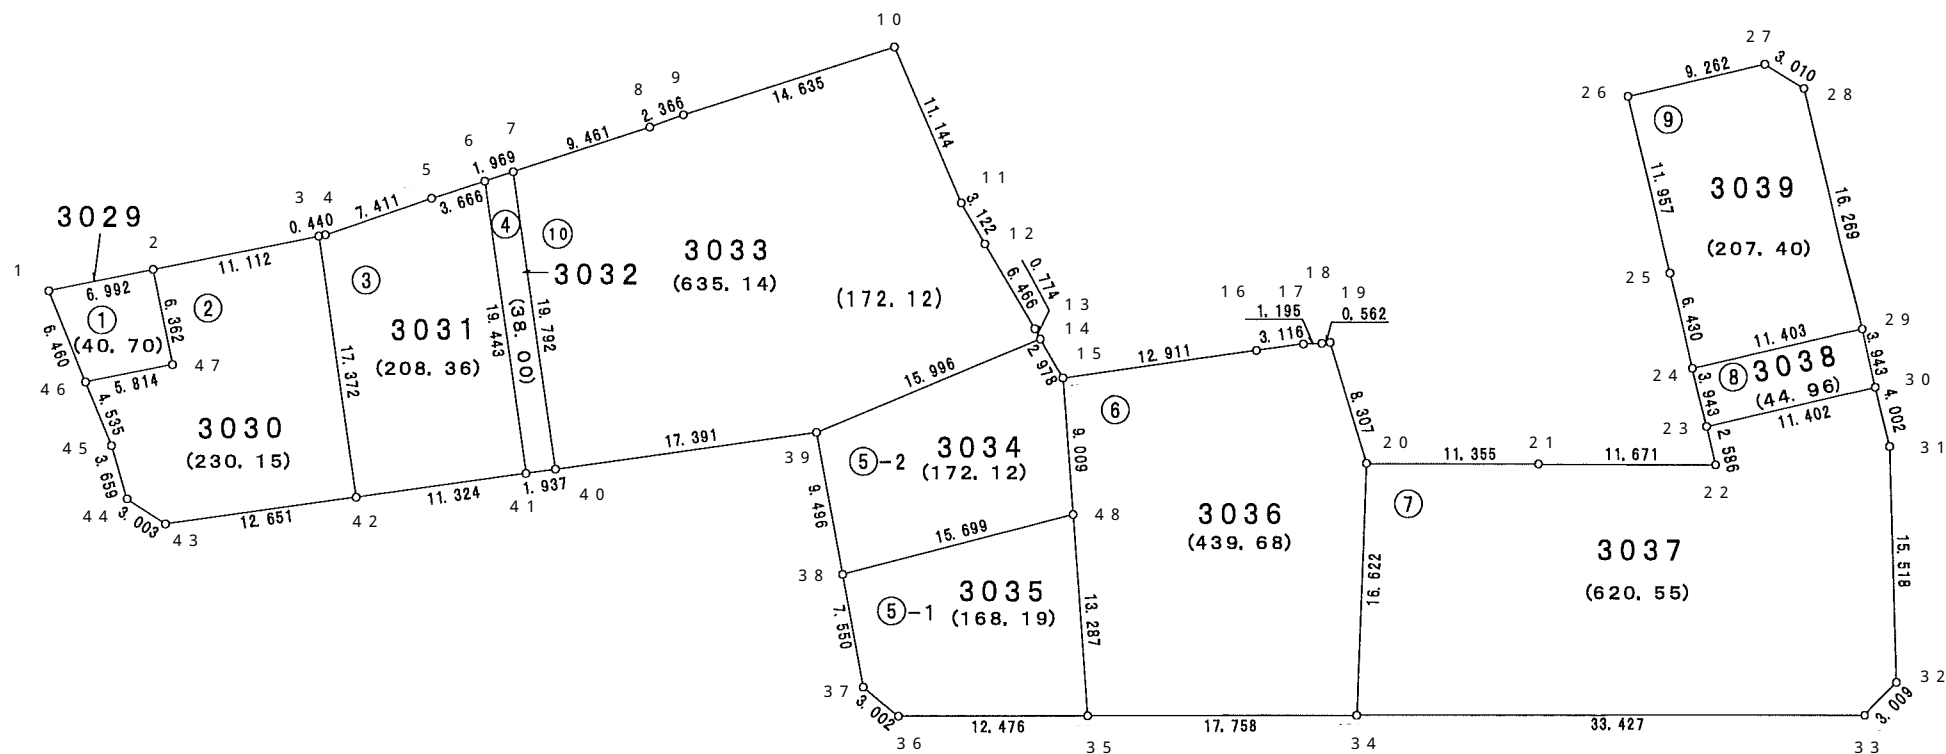

## 参考資料

※記載内容は換地処分当時のものです。 上尾市

## 面積（座標法）計算書

## 参考資料

※記載内容は換地処分当時のものです。上尾市

地番	3029	面積	40.707300	街区番号（8-1）	
測点名	X座標	Y座標	距離	方向角	夾角
46	-454.106	-21111.767	6.460	34-46-3	259-31-0
1	-448.799	-21108.083	6.992	135-10-26	280-24-23
2	-453.758	-21103.154	6.362	225-16-26	270-6-0
47	-458.235	-21107.674	5.814	315-15-3	269-58-37

地番	3030	面積	230.1596405	街区番号（8-2）	
測点名	X座標	Y座標	距離	方向角	夾角
43	-463.609	-21116.715	3.003	359-33-40	220-52-33
44	-460.606	-21116.738	3.659	40-40-40	221-7-0
45	-457.831	-21114.353	4.535	34-46-10	174-5-30
46	-454.106	-21111.767	5.814	135-15-3	280-28-53
47	-458.235	-21107.674	6.362	45-16-26	90-1-23
2	-453.758	-21103.154	11.112	135-9-51	269-53-25
3	-461.638	-21095.319	17.372	228-39-59	273-30-8
42	-473.111	-21108.363	12.651	318-41-7	270-1-8

地番	3031	面積	208.3611895	街区番号（8-3）	
測点名	X座標	Y座標	距離	方向角	夾角
41	-481.612	-21100.882	11.324	318-39-6	269-58-54
42	-473.111	-21108.363	17.372	48-39-59	270-0-53
3	-461.638	-21095.319	0.440	135-11-3	266-31-4
4	-461.950	-21095.009	7.411	127-43-13	172-32-10
5	-466.484	-21089.147	3.666	128-36-40	180-53-27
6	-468.772	-21086.282	19.443	228-40-12	280-3-32

地番	3032	面積	38.0087205	街区番号（8-4）	
測点名	X座標	Y座標	距離	方向角	夾角
40	-483.068	-21099.605	1.937	318-44-50	270-4-20
41	-481.612	-21100.882	19.443	48-40-12	269-55-22
6	-468.772	-21086.282	1.969	128-32-46	259-52-34
7	-469.999	-21084.742	19.792	228-40-30	280-7-44

地番	3033	面積	635.140221	街区番号（8-10）	
測点名	X座標	Y座標	距離	方向角	夾角
39	-496.124	-21088.116	17.391	318-39-10	194-41-44
40	-483.068	-21099.605	19.792	48-40-30	270-1-20
7	-469.999	-21084.742	9.461	128-35-20	259-54-50
8	-475.900	-21077.347	2.366	126-44-3	178-8-43
9	-477.315	-21075.451	14.635	128-52-43	182-8-40
10	-486.501	-21064.058	11.144	213-29-46	264-37-3
11	-495.794	-21070.208	3.122	206-36-22	173-6-36
12	-498.585	-21071.606	6.466	206-37-0	180-0-38
13	-504.366	-21074.503	0.774	206-27-57	179-50-57
14	-505.059	-21074.848	15.996	303-57-26	277-29-29

地番	3034	面積	172.121255	街区番号（8-5-2）	
測点名	X座標	Y座標	距離	方向角	夾角
38	-502.679	-21094.986	9.496	46-20-39	274-16-10
39	-496.124	-21088.116	15.996	123-57-26	257-36-47
14	-505.059	-21074.848	2.978	206-32-52	262-35-26
15	-507.723	-21076.179	9.009	232-34-4	206-1-12
48	-513.199	-21083.333	15.699	312-4-29	259-30-25

地番	3035	面積	168.193589	街区番号（8-5-1）	
測点名	X座標	Y座標	距離	方向角	夾角
36	-510.876	-21100.774	3.002	6-14-5	219-45-47
37	-507.892	-21100.448	7.550	46-20-10	220-6-5
38	-502.679	-21094.986	15.699	132-4-29	265-44-19
48	-513.199	-21083.333	13.287	232-33-45	280-29-16
35	-521.276	-21093.883	12.476	326-28-18	273-54-33

地番	3036	面積	439.6821475	街区番号（8-6）	
測点名	X座標	Y座標	距離	方向角	夾角
34	-536.078	-21084.072	17.758	326-27-47	267-32-8
35	-521.276	-21093.883	13.287	52-33-45	266-5-58
48	-513.199	-21083.333	9.009	52-34-4	180-0-19
15	-507.723	-21076.179	12.911	138-24-36	265-50-32
16	-517.379	-21067.609	3.116	138-42-31	180-17-55
17	-519.720	-21065.553	1.195	145-11-33	186-29-2
18	-520.701	-21064.871	0.562	139-23-55	174-12-22
19	-521.128	-21064.505	8.307	219-54-57	260-31-2
20	-527.499	-21069.835	16.622	238-55-39	199-0-42

地番	3037	面積	620.555126	街区番号（8-7）	
測点名	X座標	Y座標	距離	方向角	夾角
32	-564.503	-21062.654	3.009	280-41-11	225-34-18
33	-563.945	-21065.611	33.427	326-28-36	225-47-25
34	-536.078	-21084.072	16.622	58-55-39	272-27-3
20	-527.499	-21069.835	11.355	146-48-55	267-53-16
21	-537.002	-21063.620	11.671	146-50-18	180-1-23
22	-546.772	-21057.236	2.586	43-20-21	76-30-3
23	-544.891	-21055.461	11.402	133-22-46	270-2-25
30	-552.722	-21047.174	4.002	223-25-50	270-3-4
31	-555.628	-21049.925	15.518	235-6-53	191-41-3

地番	3038	面積	44.960361	街区番号（8-8）	
測点名	X座標	Y座標	距離	方向角	夾角
29	-549.855	-21044.467	3.943	223-21-21	269-58-34
30	-552.722	-21047.174	11.402	313-22-46	270-1-25
23	-544.891	-21055.461	3.943	43-20-7	269-57-21
24	-542.023	-21052.755	11.403	133-22-47	270-2-40

面積（座標法）計算書

参考資料

※記載内容は換地処分当時のものです。 上尾市

地番	面積	街区番号（ 8-9 ）
3039	207. 400967	
測点名	X座標	Y座標
		距離
		方向角
		夾角
27	-535. 018	-21033. 395
28	-538. 026	-21033. 297
29	-549. 855	-21044. 467
24	-542. 023	-21052. 755
25	-537. 347	-21048. 342
26	-528. 658	-21040. 128
		3. 010
		16. 269
		11. 403
		6. 430
		11. 957
		9. 262
		178- 8- 2
		223-21-31
		313-22-47
		43-20-33
		43-23-25
		133-22- 5
		224-45-57
		225-13-29
		270- 1-16
		269-57-46
		180- 2-52
		269-58-40