
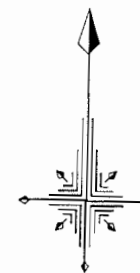


上尾市中平塚土地区画整理事業出来形確認測量

画地原子図

平成十六年六月

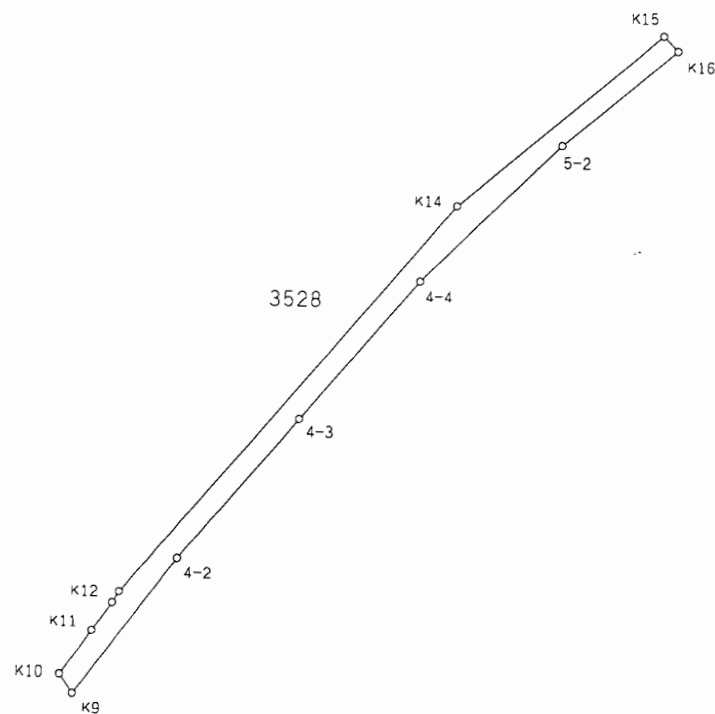

参考資料

※記載内容は換地処分当時のものです。 上尾市

画地面積計算書

現場名： 上尾市中平塚区画整理地内

画地番号： 3528

参考資料

※記載内容は換地処分当時のものです。 上尾市

点名	X _n	Y _n	距離	方向角	測角	X _{n+1} —X _{n-1}	Y _{n+1} —Y _{n-1}	Y _n *(X _{n+1} —X _{n-1})	X _n *(Y _{n+1} —Y _{n-1})
K10	-1562.788	-20434.645	1.241	146°30'46"	111°11'00"	-3.358	-0.961	68619.537910	1501.839268
K9	-1563.823	-20433.960	9.089	36°36'44"	70°05'58"	6.261	6.105	-127937.023560	-9547.139415
4-2	-1556.527	-20428.540	9.709	40°07'56"	183°31'12"	14.719	11.678	-300687.680260	-18177.122306
4-3	-1549.104	-20422.282	9.704	40°13'23"	180°05'27"	14.832	12.525	-302903.286624	-19402.527600
4-4	-1541.695	-20416.015	10.410	45°19'40"	185°06'17"	14.728	13.670	-300687.068920	-21074.970650
5-2	-1534.376	-20408.612	7.888	49°59'51"	184°40'11"	12.390	13.446	-252862.702680	-20631.219696
K16	-1529.305	-20402.569	1.103	315°13'16"	85°13'25"	5.854	5.265	-119436.638926	-8051.790825
K15	-1528.522	-20403.347	14.129	229°37'01"	94°23'45"	-8.371	-11.540	170796.417737	17639.143880
K14	-1537.676	-20414.109	27.060	220°09'54"	170°32'53"	-29.833	-28.216	609014.113797	43387.066016
K13	-1558.355	-20431.563	0.705	211°23'44"	171°13'50"	-21.280	-17.821	434783.660640	27771.444455
K12	-1558.956	-20431.930	1.849	215°19'30"	183°55'46"	-2.110	-1.436	43111.372300	2238.660816
K11	-1560.465	-20432.999	2.847	215°19'46"	180°00'16"	-3.832	-2.715	78299.252168	4236.662475

倍面積	109.953582
面積	54.9767910
地積	54.97㎡