
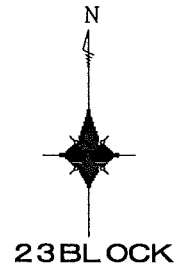


# 上尾市上平塚土地区画整理事業出来形確認測量 画地原子図

大字平塚 3 1 2 4 ~ 3 1 2 7

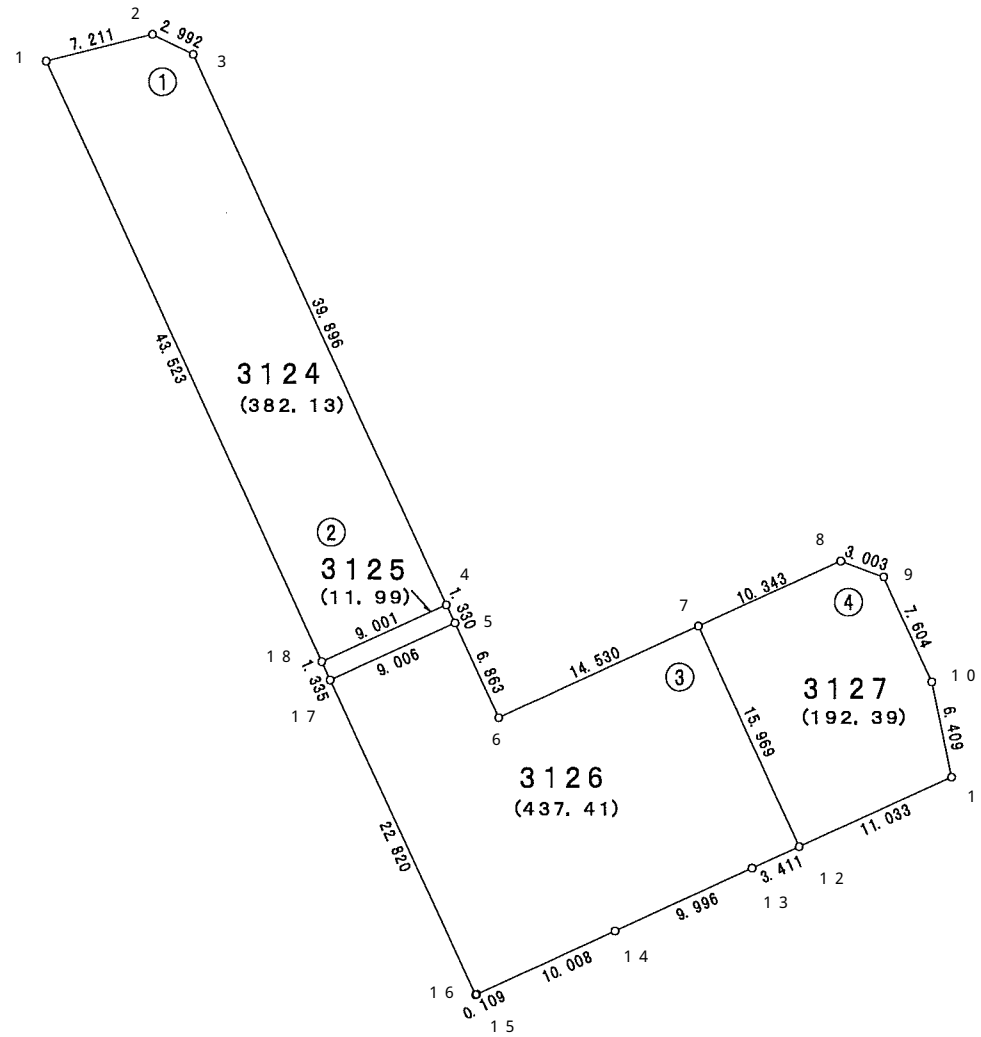

## 参考資料

※記載内容は換地処分当時のものです。 上尾市

# 面積（座標法）計算書

## 参考資料

※記載内容は換地処分当時のものです。 上尾市

地番	3124	面積	382.131033	街区番号（23-1）
測点名	X座標	Y座標	距離	方向角
1	-664.793	-21217.129	7.211	75-51-21
2	-663.031	-21210.137	2.992	116-0-30
3	-664.343	-21207.448	39.896	155-22-30
4	-700.611	-21190.824	9.001	245-21-55
18	-704.363	-21199.006	43.523	335-23-32
				280-27-49
				220-9-9
				219-22-0
				269-59-25
				270-1-37

地番	3125	面積	11.997335	街区番号（23-2）
測点名	X座標	Y座標	距離	方向角
4	-700.611	-21190.824	1.330	155-11-19
5	-701.818	-21190.266	9.006	245-19-49
17	-705.577	-21198.450	1.335	335-23-34
18	-704.363	-21199.006	9.001	65-21-55
				269-49-24
				270-8-30
				270-3-45
				269-58-21

地番	3126	面積	437.4122635	街区番号（23-3）
測点名	X座標	Y座標	距離	方向角
5	-701.818	-21190.266	6.863	155-22-23
6	-708.057	-21187.406	14.530	65-21-46
7	-702.000	-21174.199	15.969	155-26-28
12	-716.524	-21167.562	3.411	245-25-6
13	-717.943	-21170.664	9.996	245-22-33
14	-722.108	-21179.751	10.008	245-23-38
15	-726.275	-21188.850	0.109	234-11-57
16	-726.324	-21188.947	22.820	335-23-25
17	-705.577	-21198.450	9.006	65-19-49
				270-2-34
				89-59-23
				270-4-42
				269-58-38
				179-57-27
				180-1-5
				177-48-19
				272-11-28
				269-56-24

地番	3127	面積	192.395172	街区番号（23-4）
測点名	X座標	Y座標	距離	方向角
7	-702.000	-21174.199	10.343	65-22-22
8	-697.690	-21164.797	3.003	110-30-17
9	-698.742	-21161.984	7.604	155-24-36
10	-705.656	-21158.820	6.409	168-22-47
11	-717.943	-21157.529	11.033	245-24-59
12	-716.524	-21167.562	15.969	335-26-28
				269-55-54
				225-7-55
				224-54-19
				192-58-11
				257-2-12
				270-1-29