
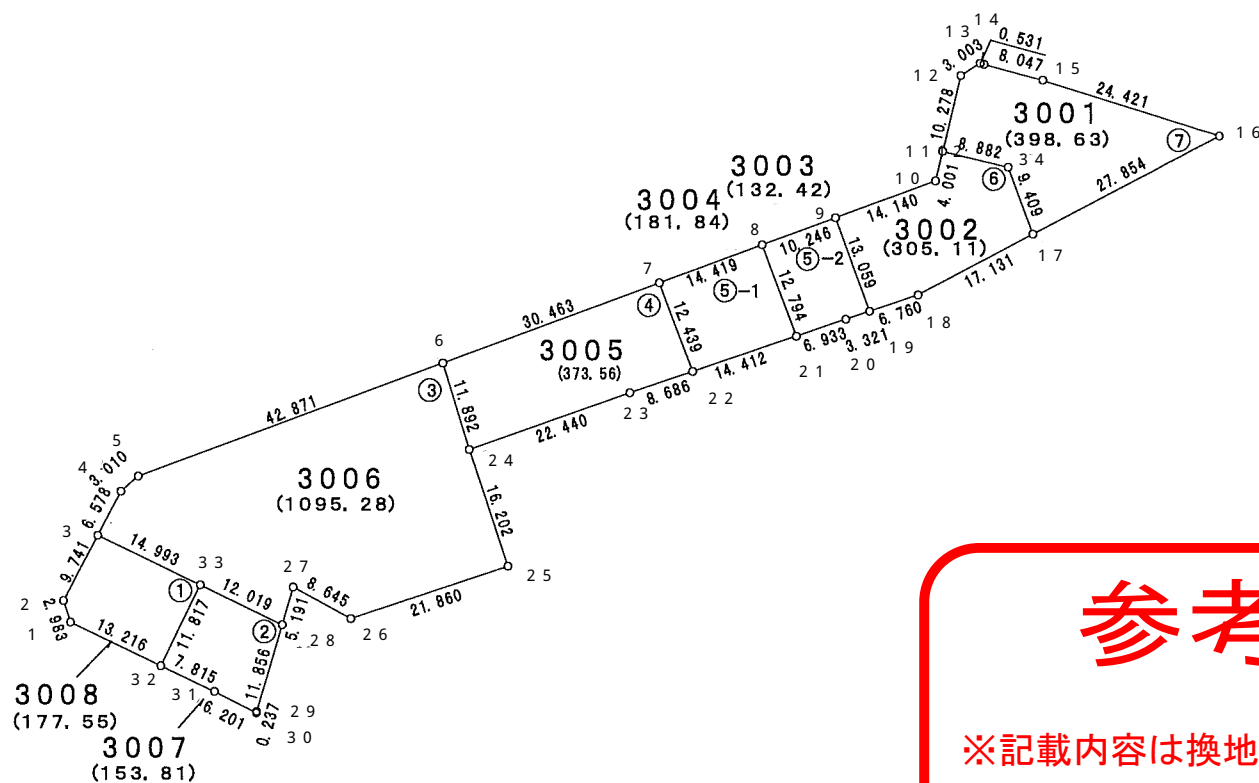


# 上尾市上平塚土地区画整理事業出来形確認測量 画地原子図

大字平塚3001～3008

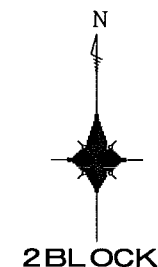

参考資料

※記載内容は換地処分当時のものです。

上尾市