


上尾市上平塚土地区画整理事業出来形確認測量 街区原子図

大字平塚 3069 ~ 3072
3074 ~ 3078

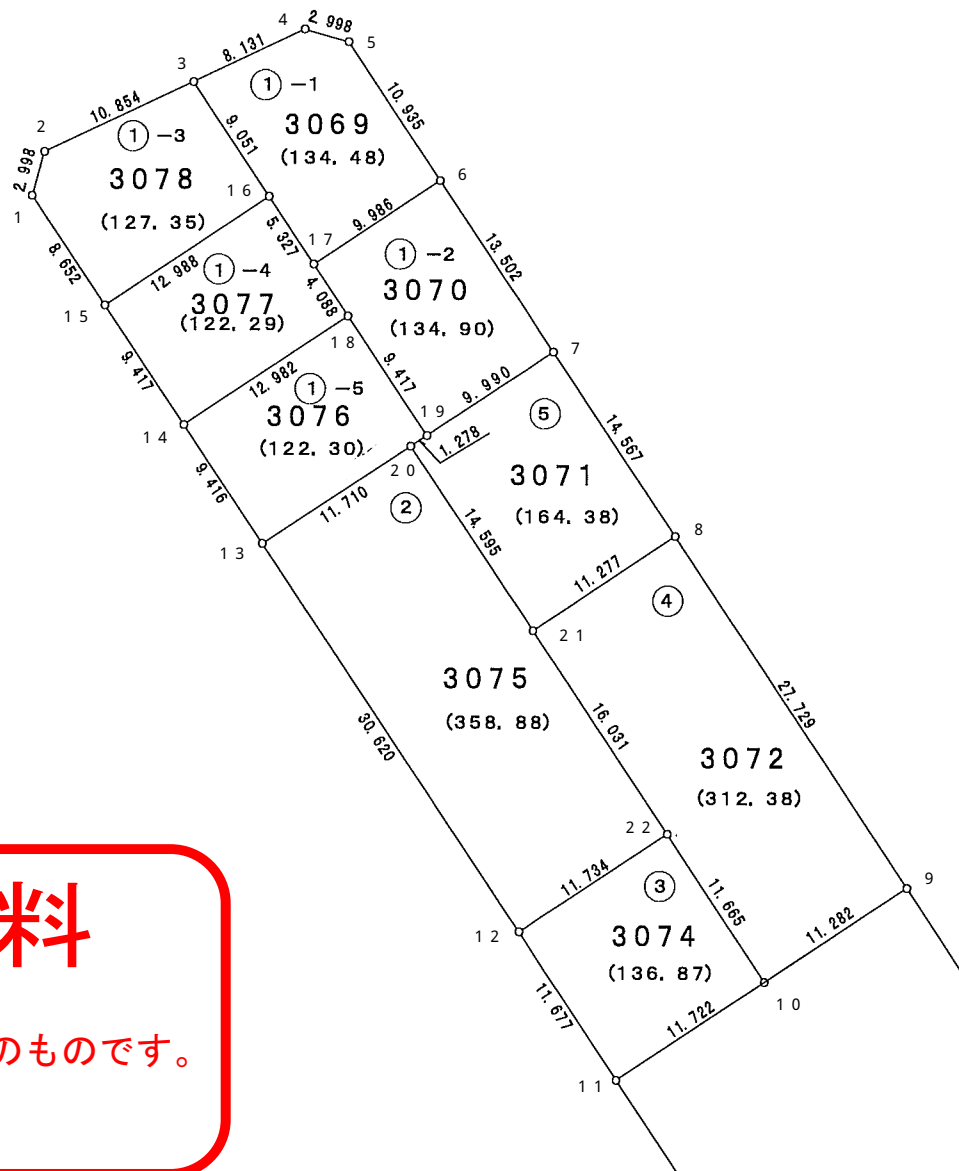

参考資料

※記載内容は換地処分当時のものです。

上尾市