
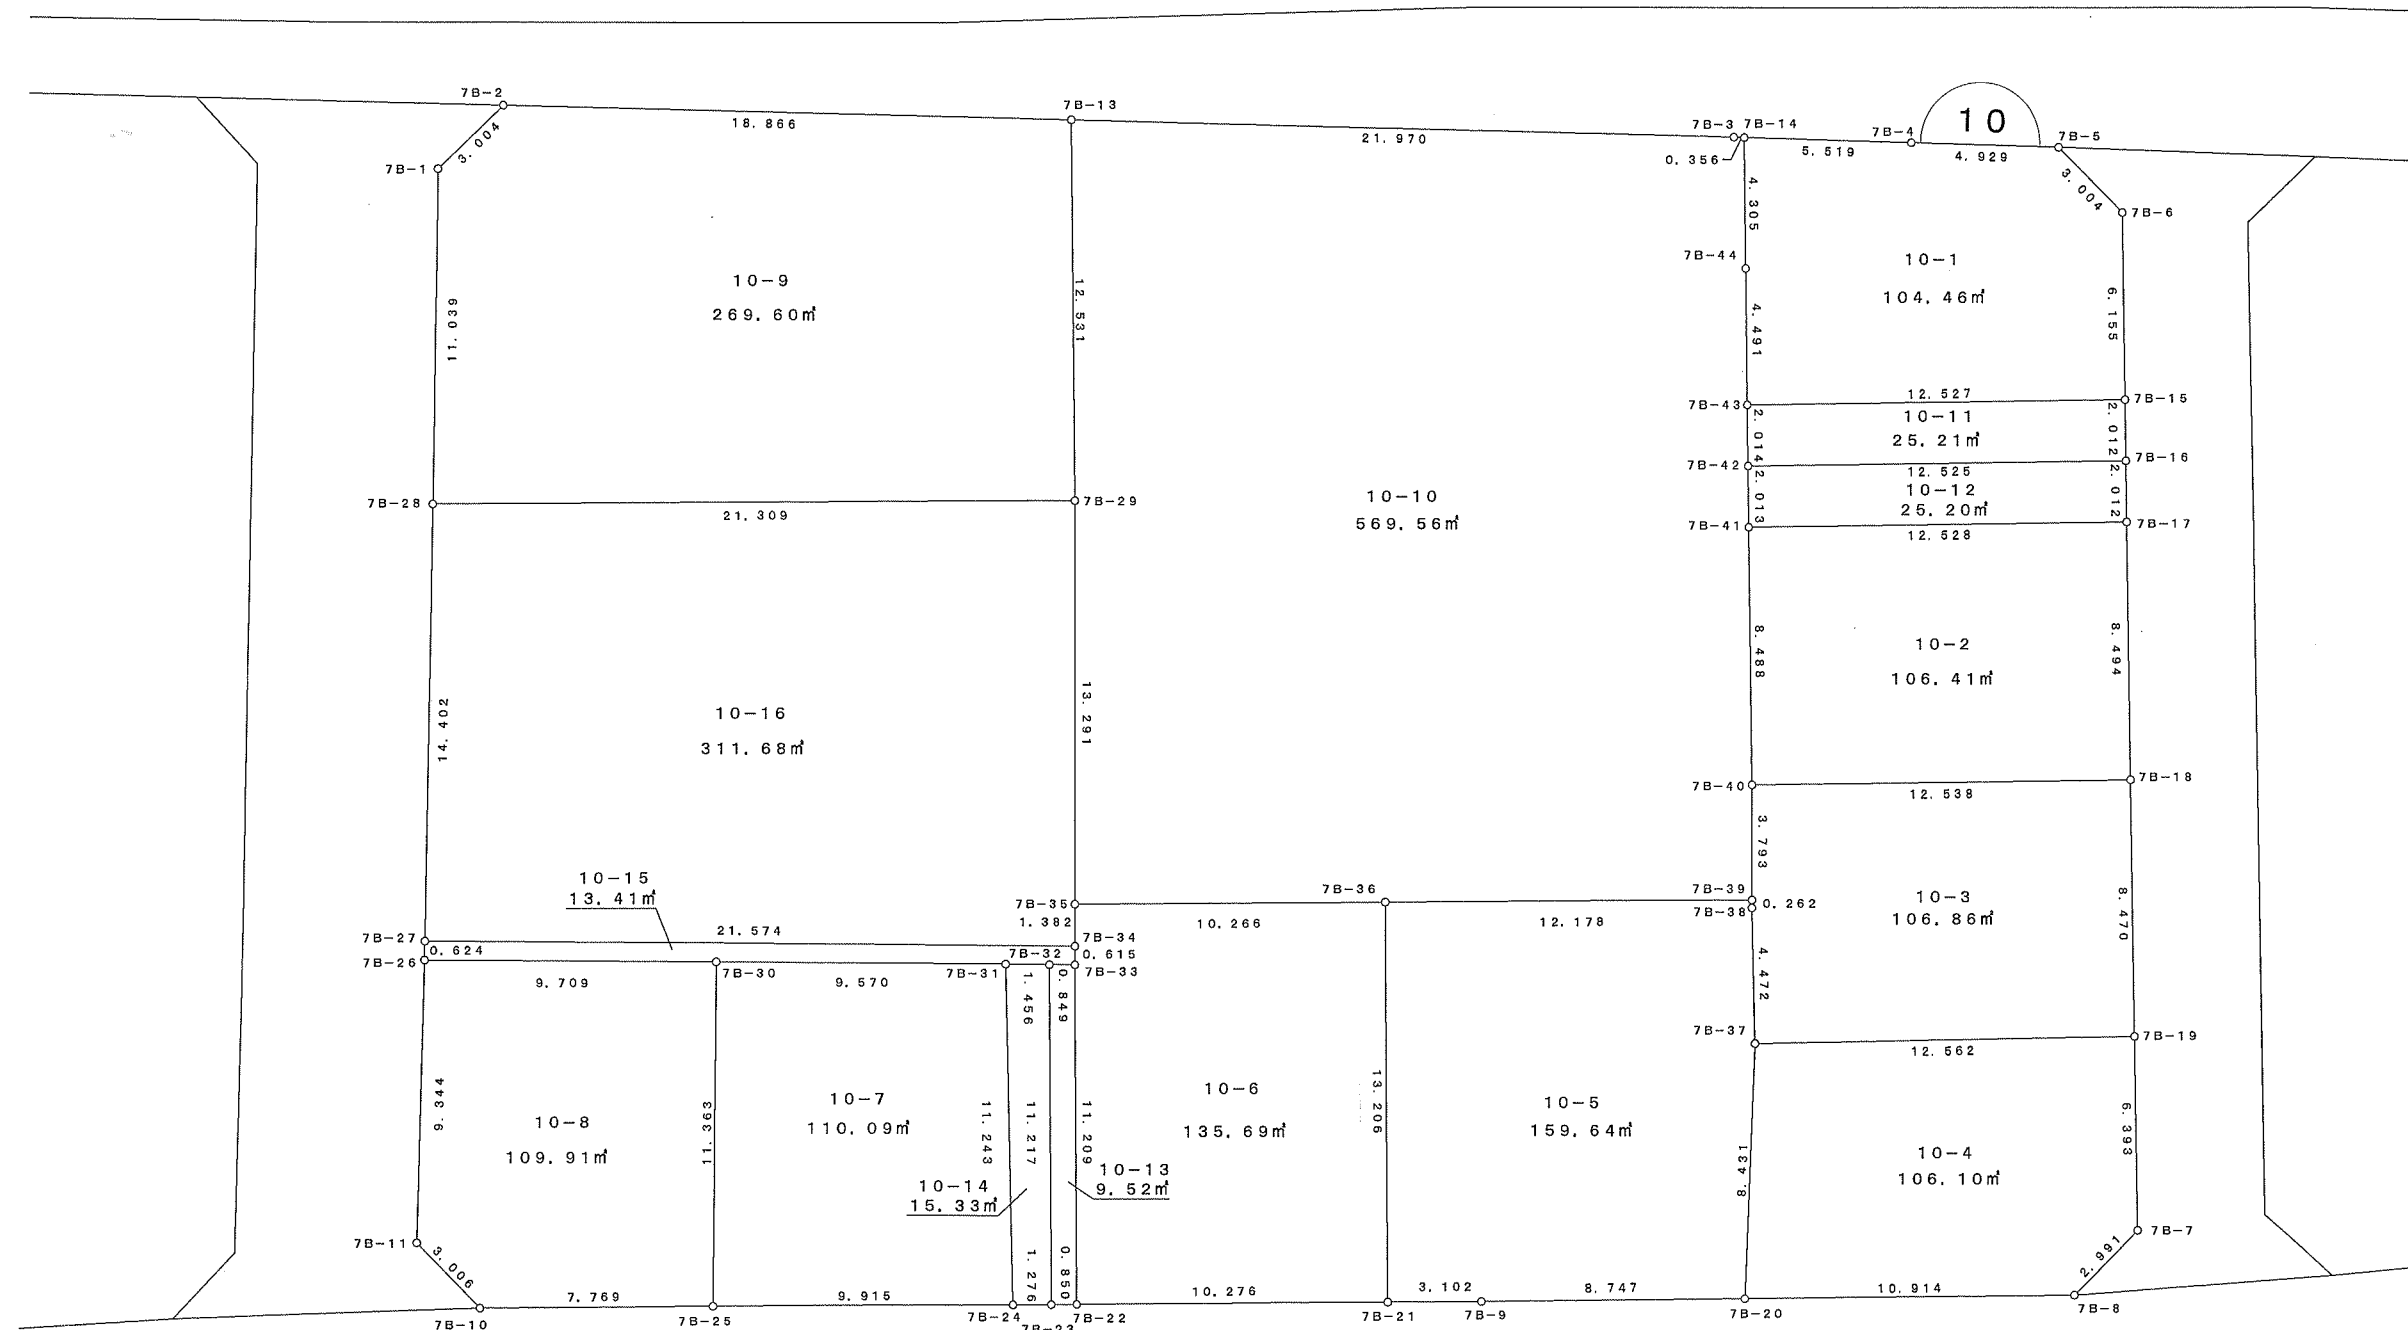


S = 1 / 250

大字上 10番地1~16

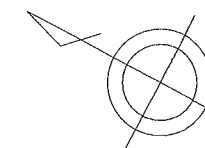

参考資料

※記載内容は換地処分当時のものです。

上尾市