
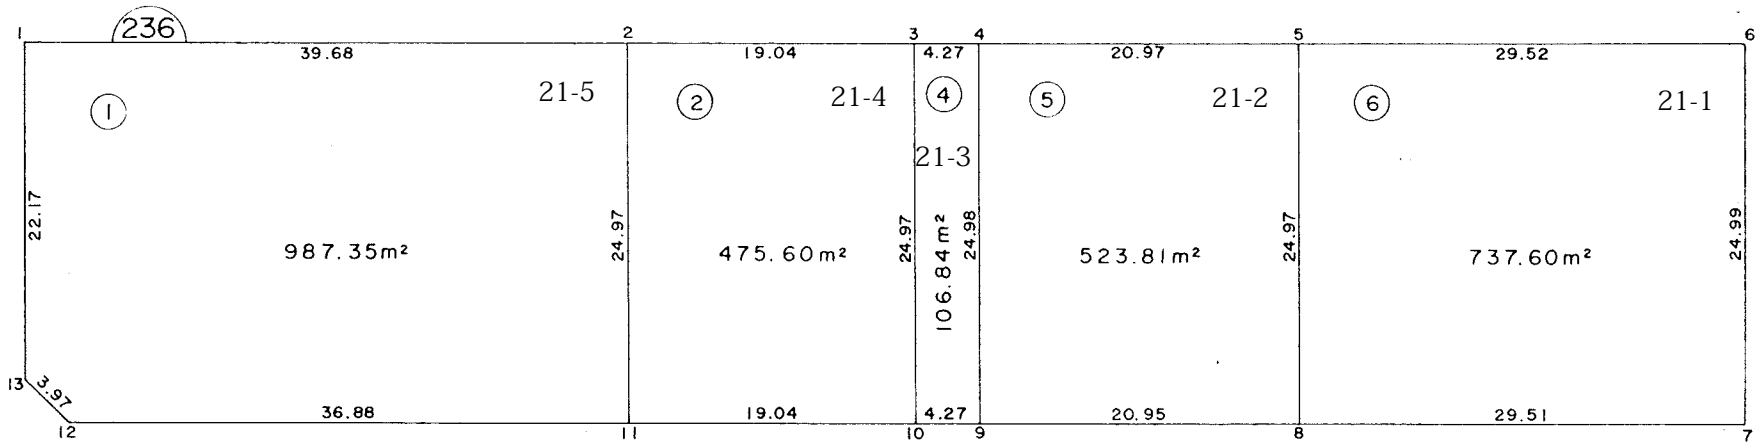


中妻四丁目 2 1 番地 1 ～ 5

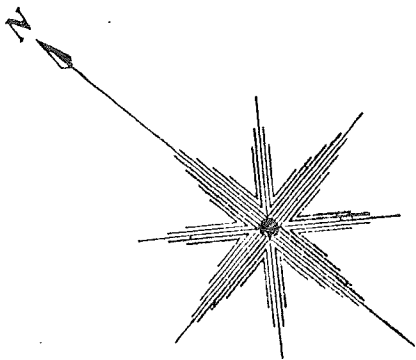

参考資料

※記載内容は換地処分当時のものです。

上尾市