
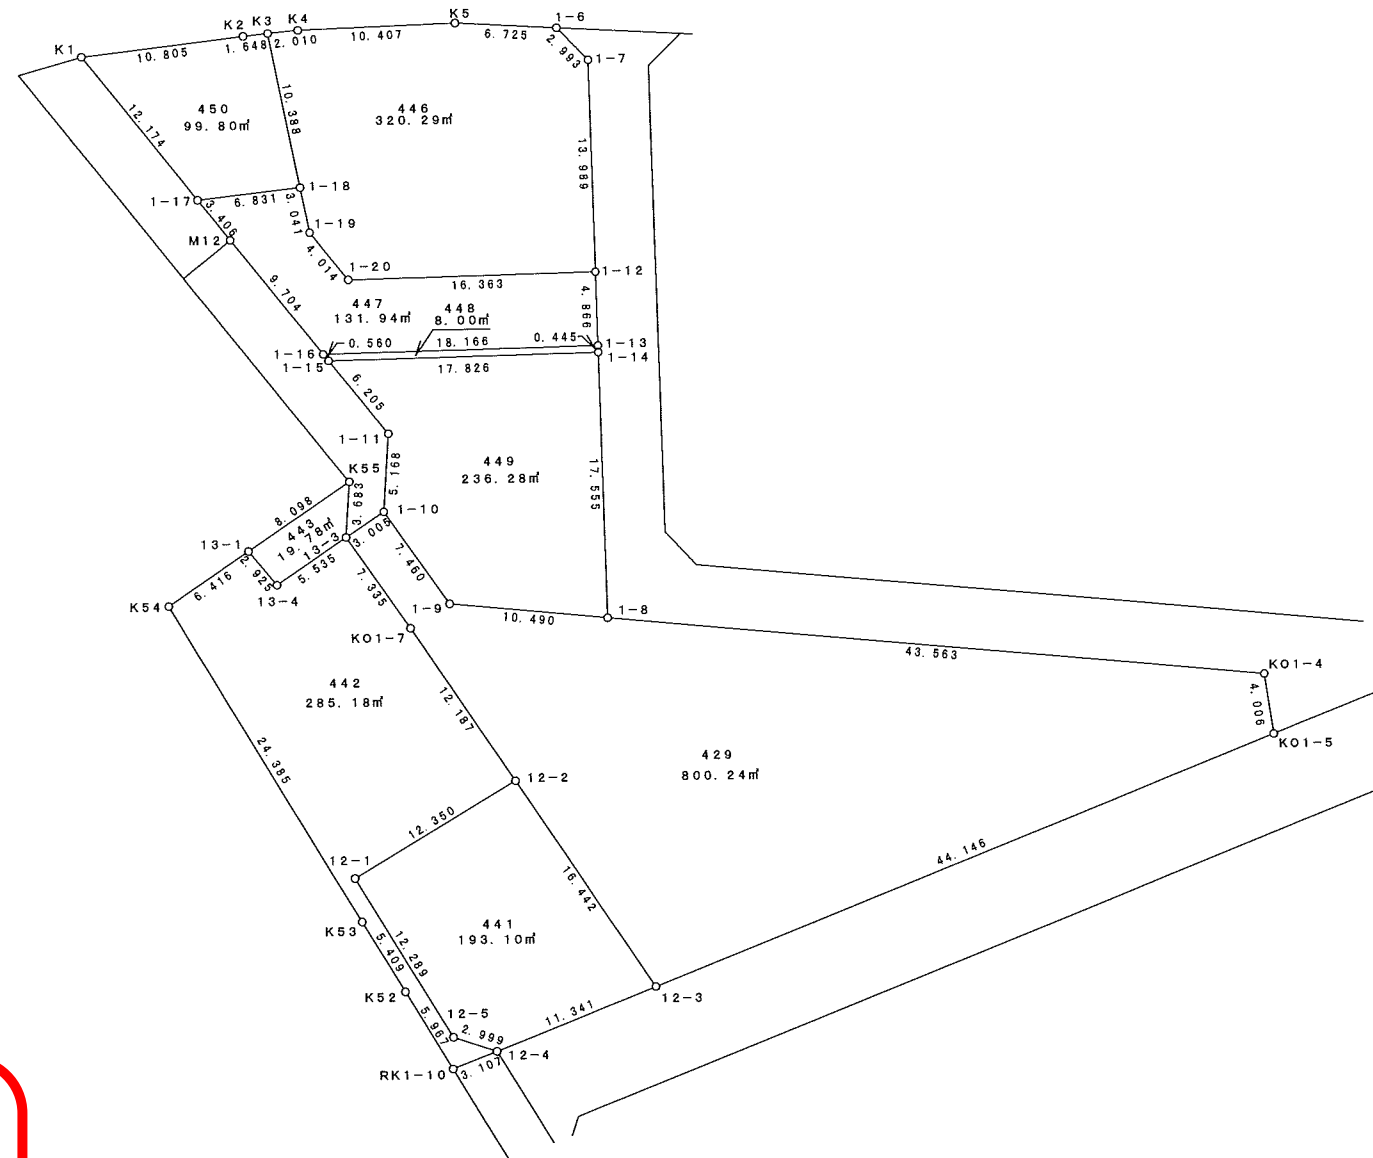


# 換地図

2011/11/01

上尾市 429, 441~443, 446~450番地

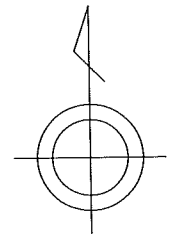

## 参考資料

※記載内容は換地処分当時のものです。

上尾市