



5 街区

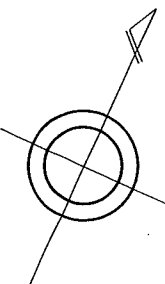

原市中三丁目 5番地1～21

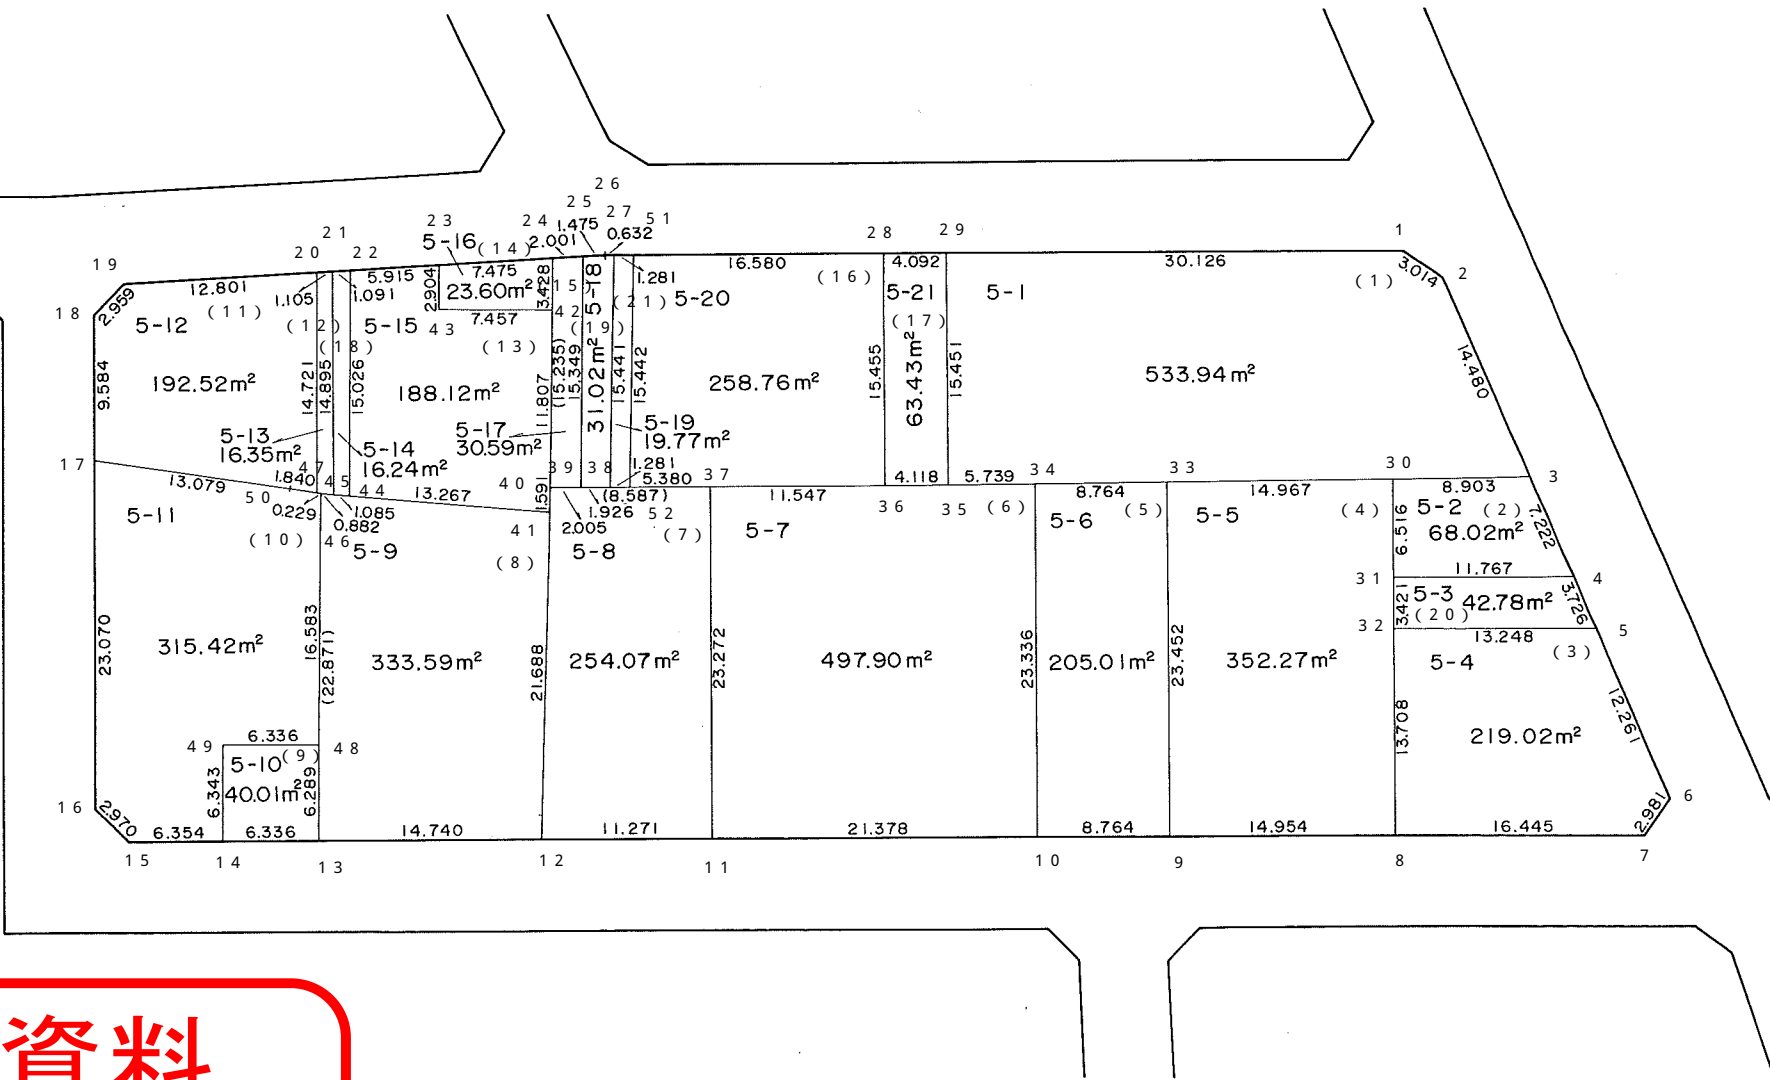

参考資料

※記載内容は換地処分当時のものです。

上尾市