


# 中妻三丁目10番地1～6

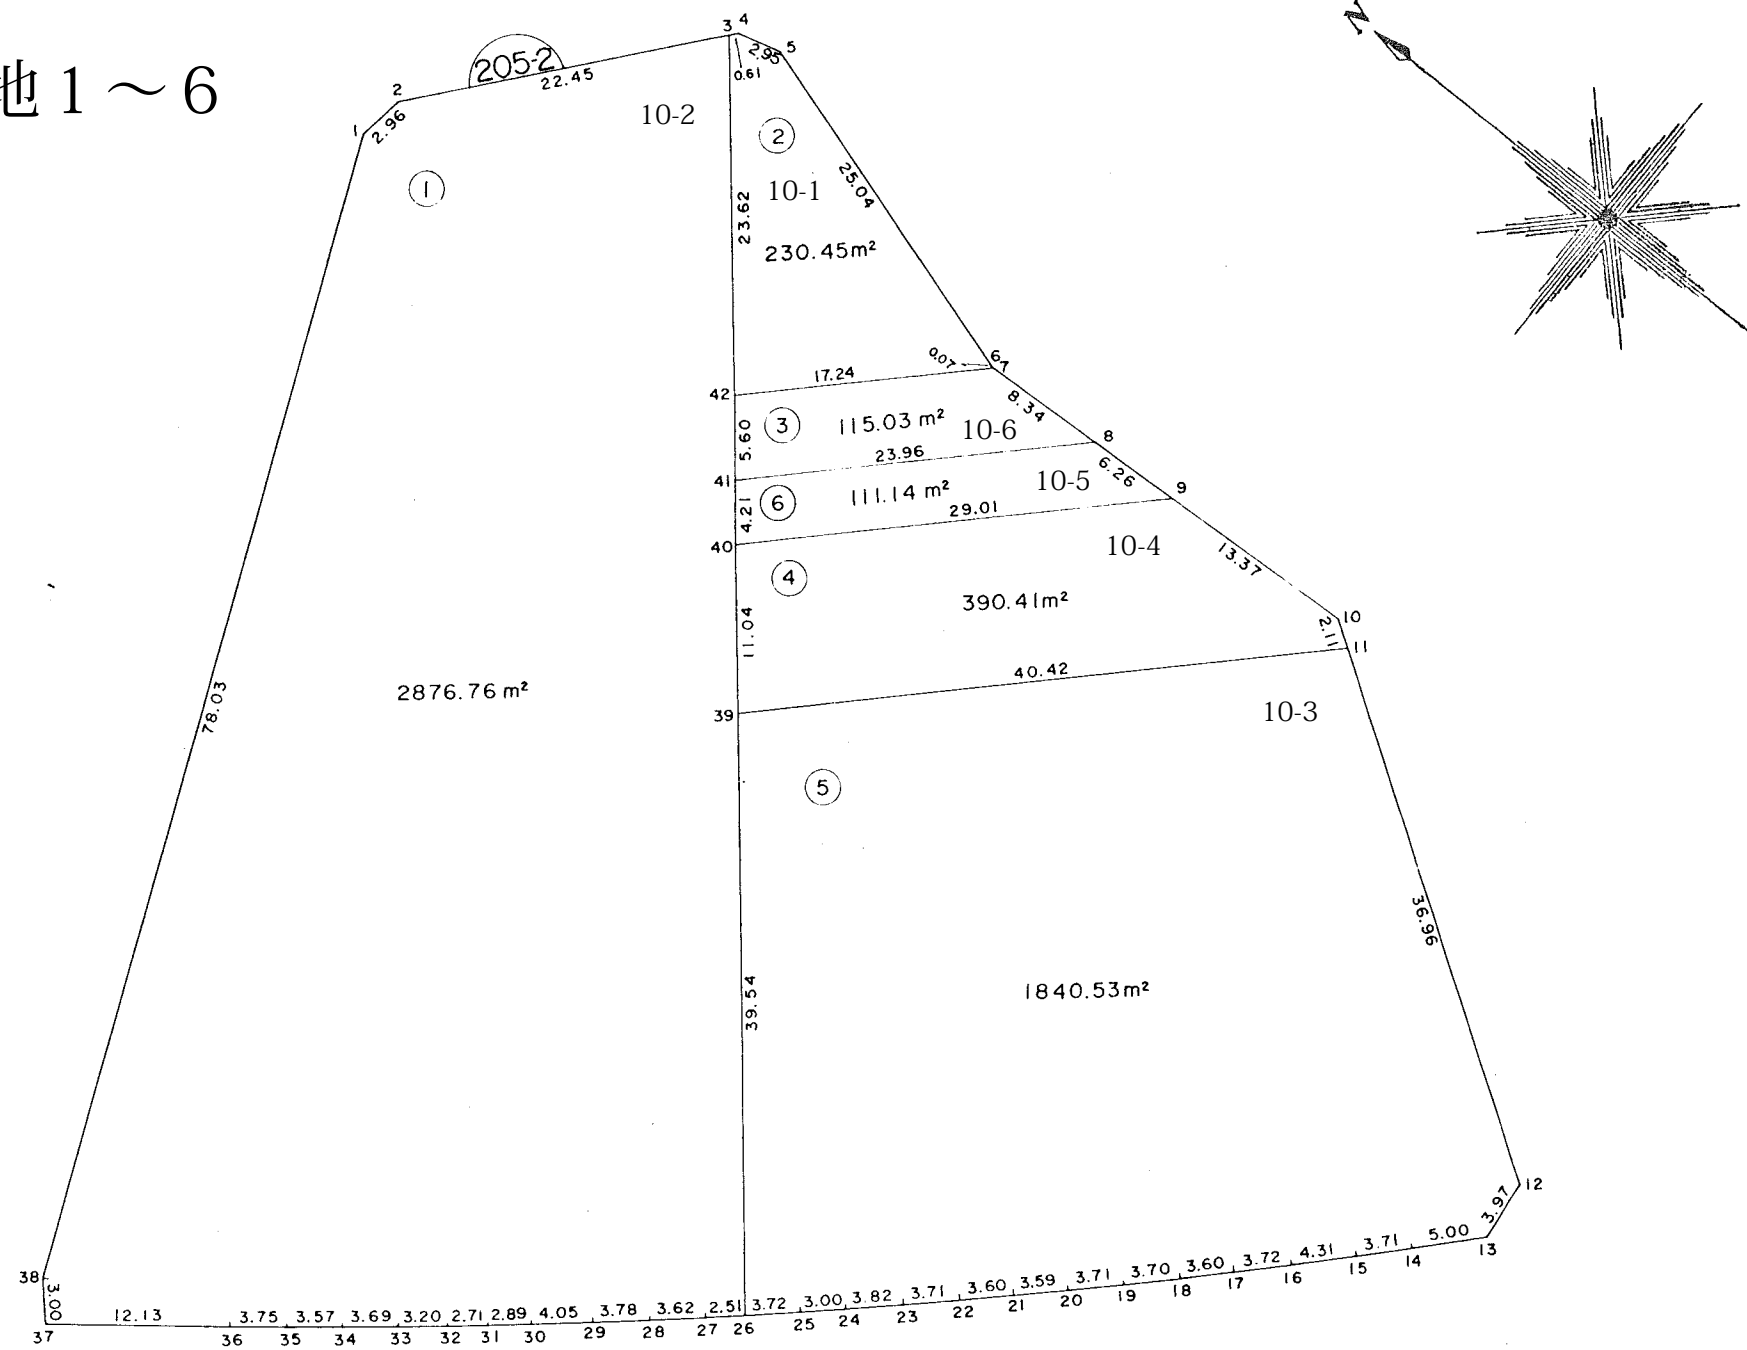

## 参考資料

※記載内容は換地処分当時のものです。

上尾市