
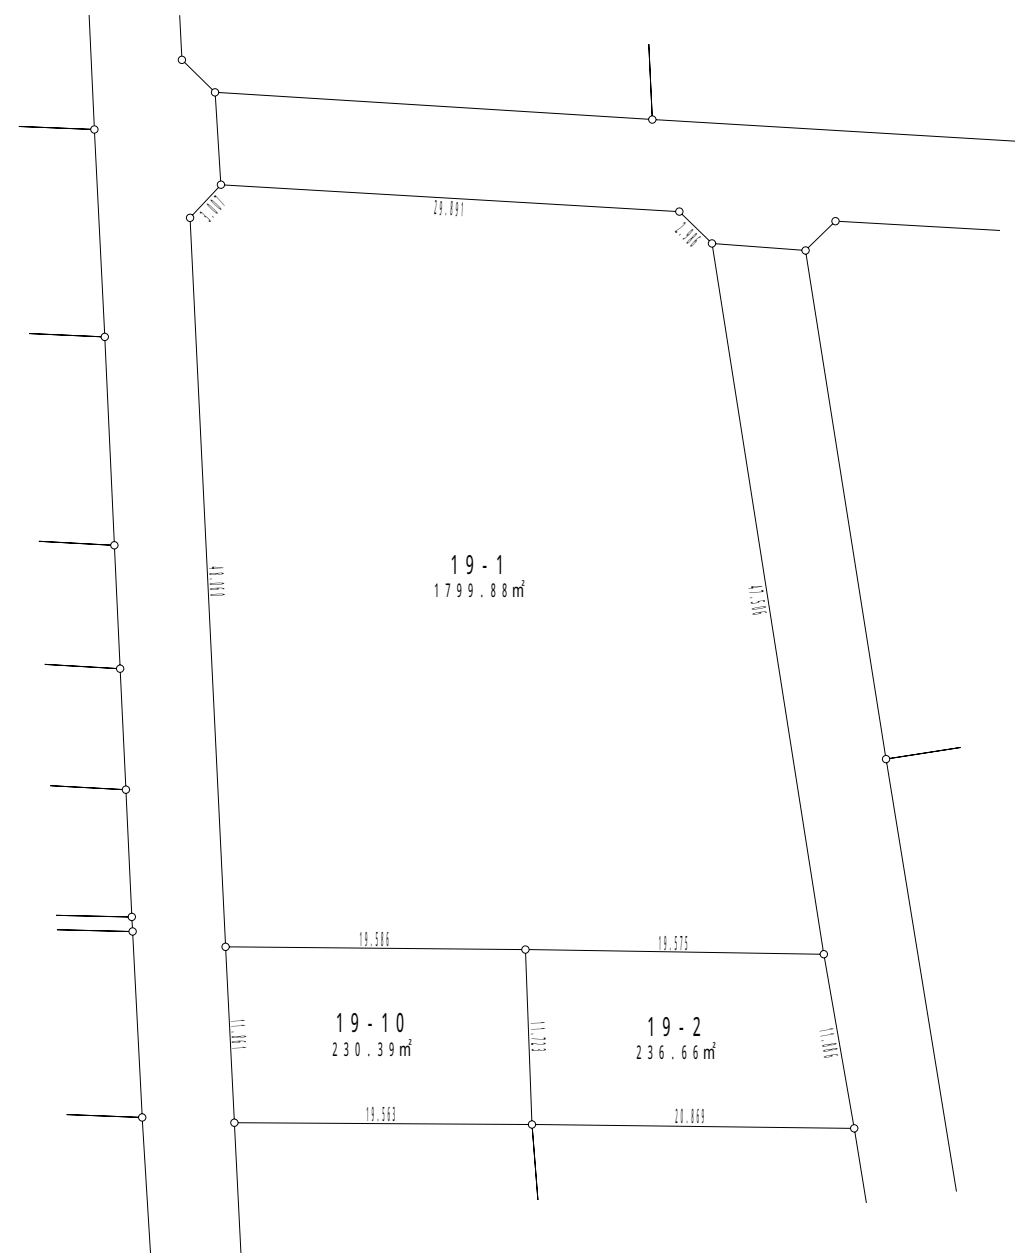


中分一丁目

19番地 1 ~ 10 1 / 2

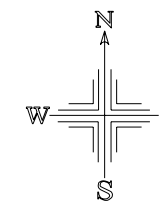



参考資料

※記載内容は換地処分当時のものです。

上尾市

中分一丁目

19番地 1 ~ 10 2 / 2

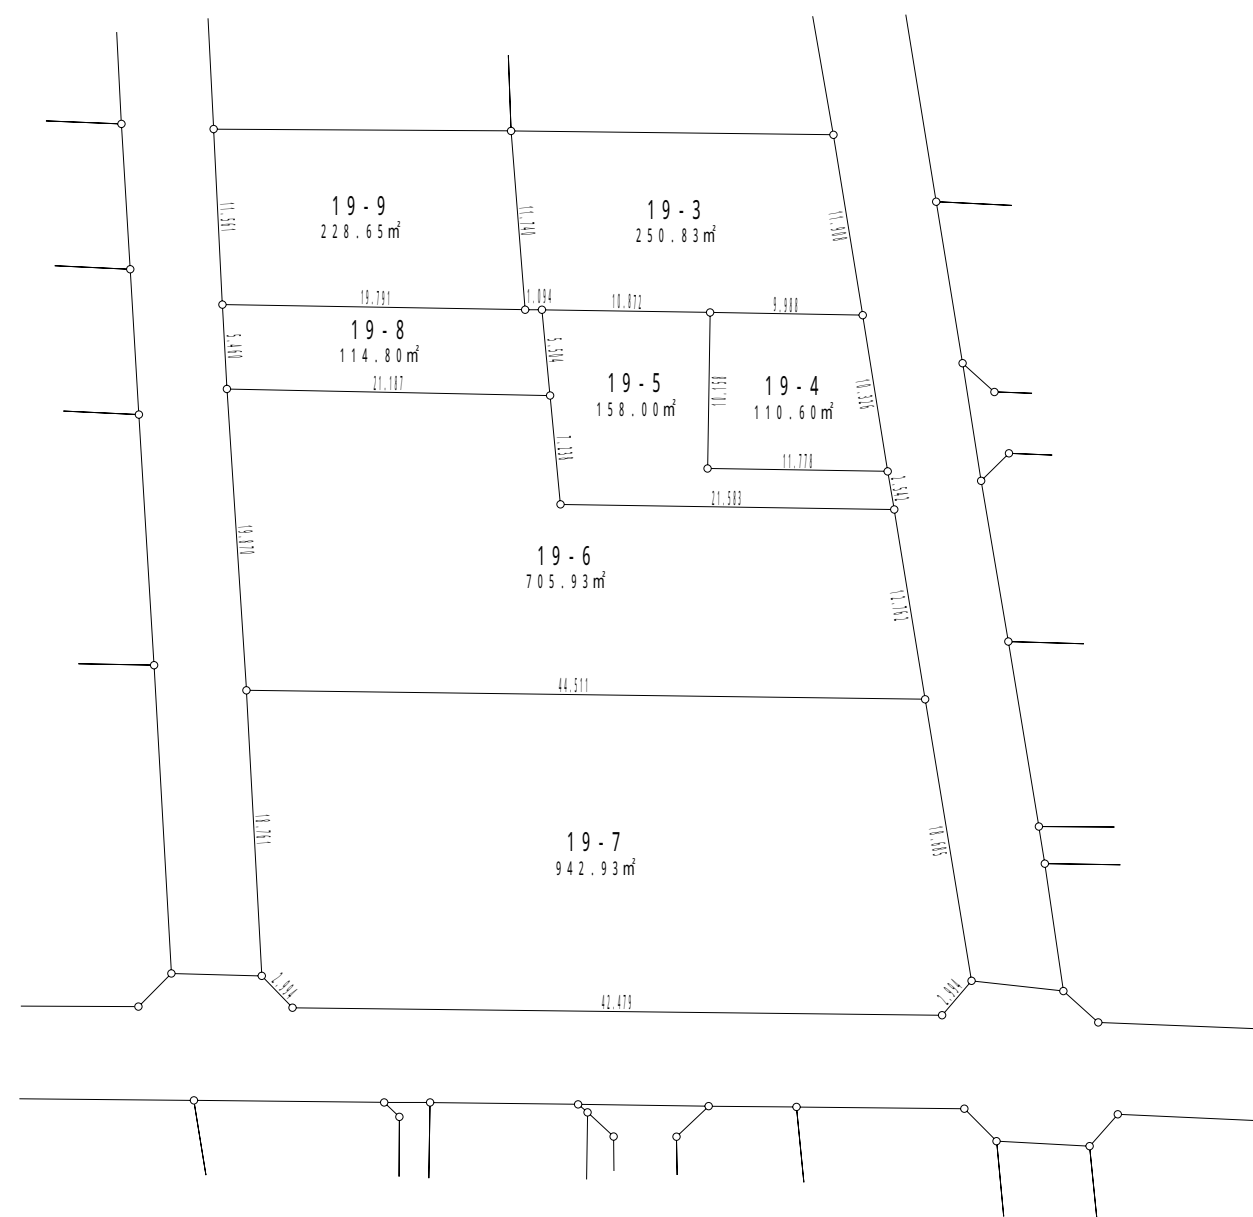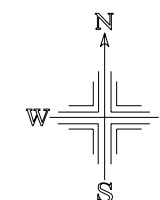

参考資料

※記載内容は換地処分当時のものです。

上尾市