
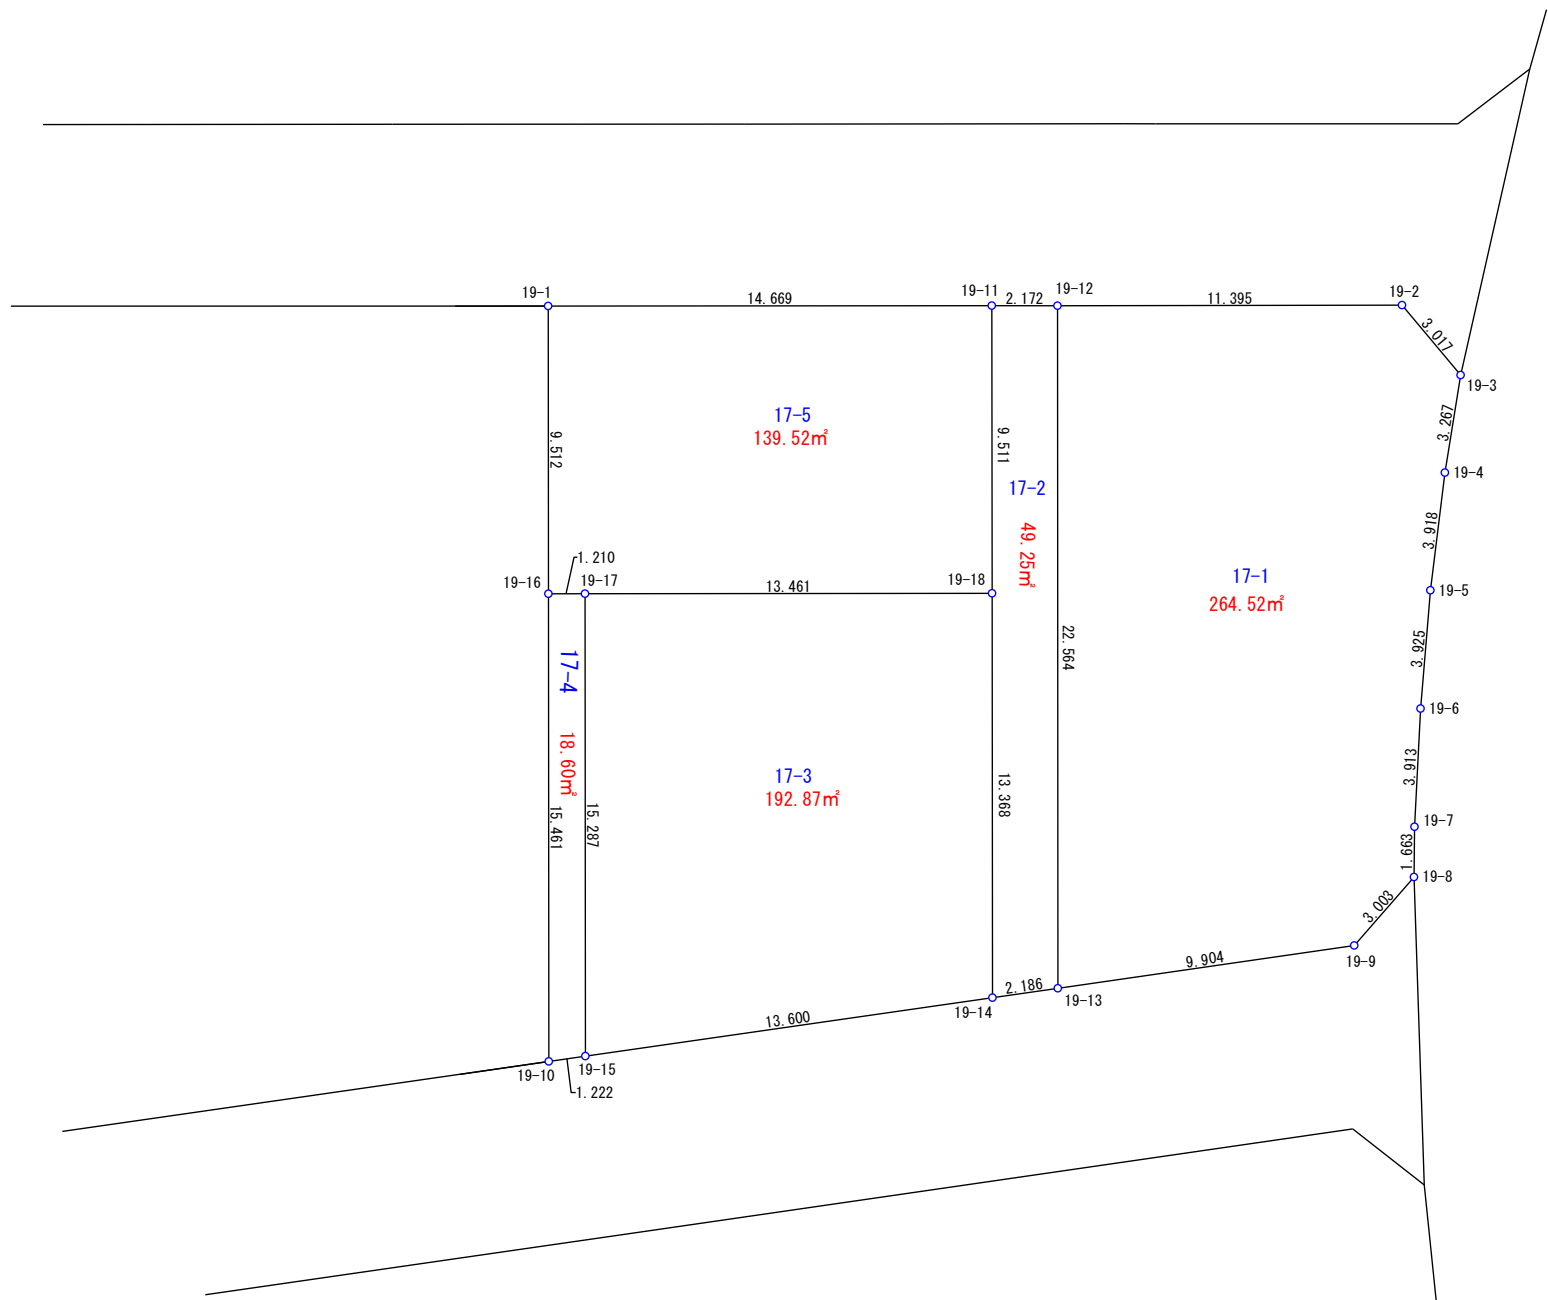


上尾市壺丁目西

17番1～5

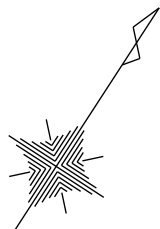

参考資料

※記載内容は換地処分当時のものです。

上尾市