
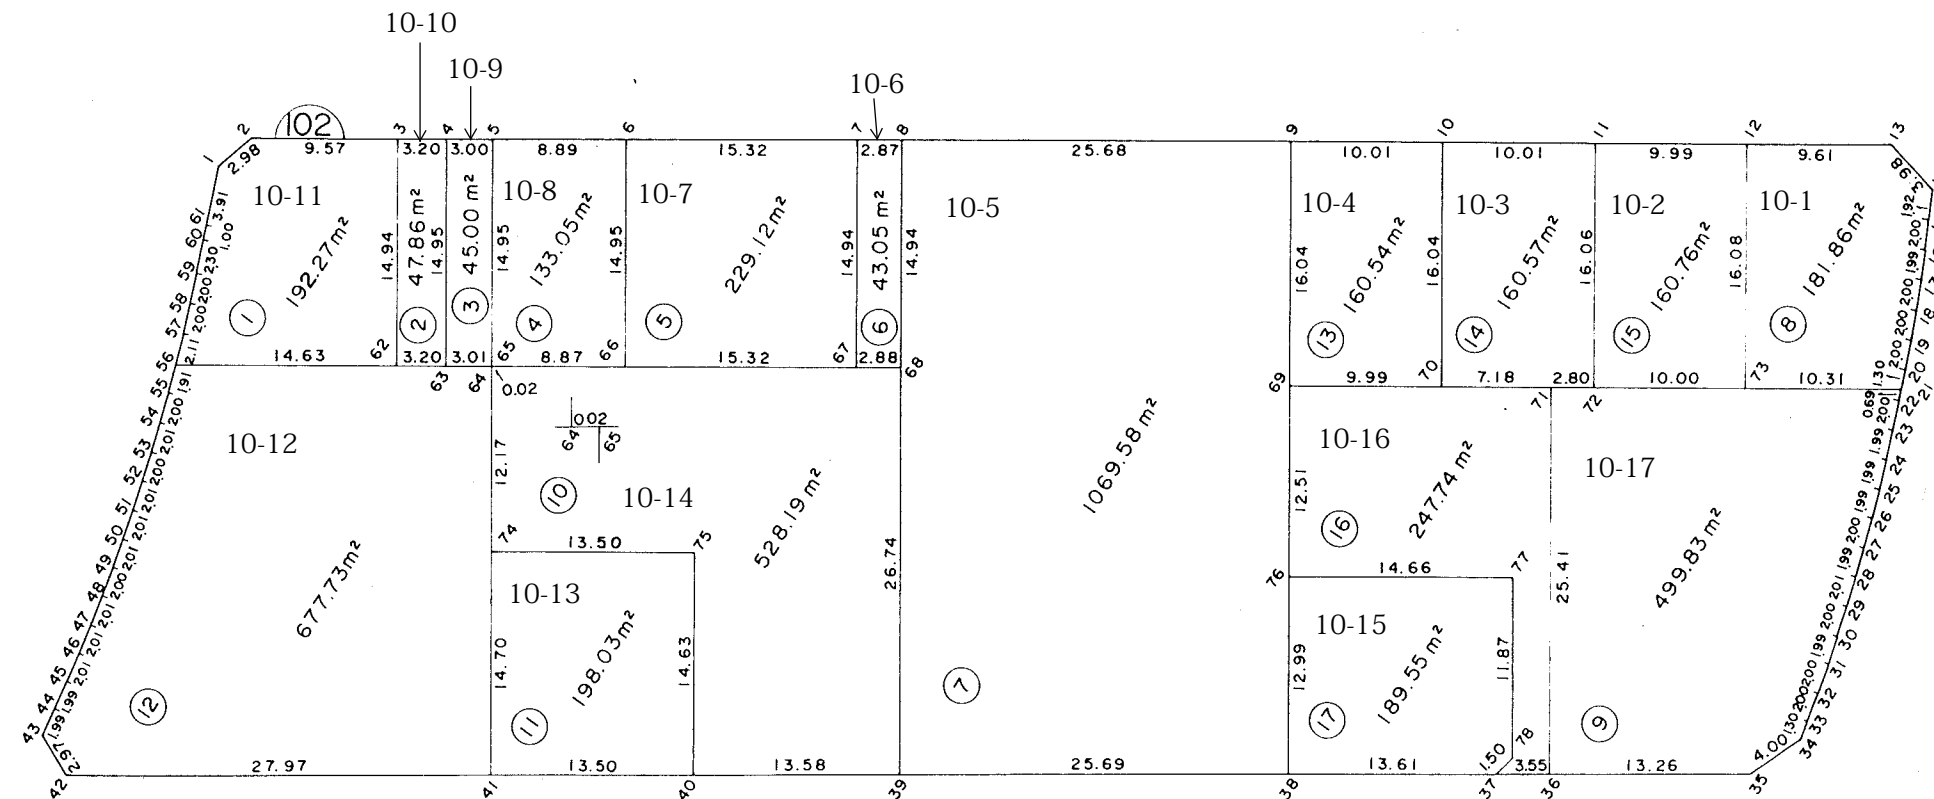


泉台三丁目 10 番地 1 ~ 17

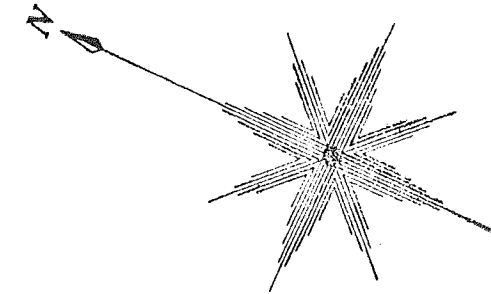

参考資料

※記載内容は換地処分当時のものです。 上尾市

面積（座標法）計算書

参考資料

※記載内容は換地処分当時のものです。 上尾市

地番	10-1	面積	181.8681610		
測点名	X座標	Y座標	距離	方向角	夾角
12	-1411.809	-24805.902	9.619	154-37-52	89-57-43
13	-1420.500	-24801.781	3.989	202-25-51	132-12-1
14	-1424.187	-24803.303	1.928	251-9-6	131-16-45
15	-1424.810	-24805.128	2.001	251-40-58	179-28-8
16	-1425.439	-24807.028	1.994	252-18-36	179-22-22
17	-1426.045	-24808.928	2.008	253-10-50	179-7-46
18	-1426.626	-24810.850	2.002	254-19-5	178-51-45
19	-1427.167	-24812.777	2.000	255-4-53	179-14-12
20	-1427.682	-24814.710	1.305	255-21-25	179-43-28
21	-1428.012	-24815.973	10.315	334-22-53	100-58-32
73	-1418.711	-24820.433	16.087	64-35-35	89-47-18

地番	10-2	面積	160.7669960		
測点名	X座標	Y座標	距離	方向角	夾角
11	-1402.785	-24810.193	9.992	154-34-6	90-4-25
12	-1411.809	-24805.902	16.087	244-35-35	89-58-32
73	-1418.711	-24820.433	10.006	334-40-10	89-55-25
72	-1409.667	-24824.714	16.069	64-38-32	90-1-38

地番	10-3	面積	160.5791590		
測点名	X座標	Y座標	距離	方向角	夾角
10	-1393.743	-24814.493	10.012	154-33-58	90-1-7
11	-1402.785	-24810.193	16.069	244-38-32	89-55-27
72	-1409.667	-24824.714	2.807	334-59-12	89-39-19
71	-1407.123	-24825.901	7.189	334-34-45	180-24-28
70	-1400.630	-24828.987	16.047	64-35-5	89-59-40

地番	10-4	面積	160.5425230		
測点名	X座標	Y座標	距離	方向角	夾角
9	-1384.701	-24818.789	10.011	154-35-13	89-57-23
10	-1393.743	-24814.493	16.047	244-35-5	90-0-8
70	-1400.630	-24828.987	9.999	334-35-36	89-59-29
69	-1391.598	-24833.277	16.046	64-32-36	90-3-0

地番	10-5	面積	1069.5899710		
測点名	X座標	Y座標	距離	方向角	夾角
8	-1361.498	-24829.814	25.689	154-35-6	90-0-1
9	-1384.701	-24818.789	16.046	244-32-36	90-2-31
69	-1391.598	-24833.277	12.514	244-34-24	179-58-11
76	-1396.971	-24844.579	12.993	244-36-52	179-57-33
38	-1402.541	-24856.317	25.697	334-16-54	90-19-58
39	-1379.390	-24867.468	26.741	64-35-2	89-41-52
68	-1367.913	-24843.315	14.948	64-35-7	179-59-55

地番	10-6	面積	43.0583925		
測点名	X座標	Y座標	距離	方向角	夾角
7	-1358.898	-24831.048	2.878	154-36-37	89-59-44
8	-1361.498	-24829.814	14.948	244-35-7	90-1-30
68	-1367.913	-24843.315	2.883	334-37-1	89-58-6
67	-1365.308	-24844.551	14.947	64-36-21	90-0-40

地番	10-7	面積	229.1261570		
測点名	X座標	Y座標	距離	方向角	夾角
6	-1345.050	-24837.618	15.327	154-37-7	89-58-4
7	-1358.898	-24831.048	14.947	244-36-21	90-0-46
67	-1365.308	-24844.551	15.322	334-35-20	90-1-1
66	-1351.468	-24851.126	14.955	64-35-11	90-0-9

地番	10-8	面積	133.0595035		
測点名	X座標	Y座標	距離	方向角	夾角
5	-1337.016	-24841.442	8.898	154-32-48	90-2-55
6	-1345.050	-24837.618	14.955	244-35-11	89-57-37
66	-1351.468	-24851.126	8.879	334-34-51	90-0-20
65	-1343.449	-24854.937	0.021	332-14-29	182-20-22
64	-1343.430	-24854.947	14.951	64-35-43	87-38-46

地番	10-9	面積	45.0024935		
測点名	X座標	Y座標	距離	方向角	夾角
4	-1334.299	-24842.733	3.008	154-35-6	90-1-19
5	-1337.016	-24841.442	14.951	244-35-43	89-59-23
64	-1343.430	-24854.947	3.011	334-30-26	90-5-17
63	-1340.712	-24856.243	14.955	64-36-25	89-54-1

地番	10-10	面積	47.8682550		
測点名	X座標	Y座標	距離	方向角	夾角
3	-1331.406	-24844.109	3.204	154-33-46	90-1-52
4	-1334.299	-24842.733	14.955	244-36-25	89-57-21
63	-1340.712	-24856.243	3.200	334-43-56	89-52-29
62	-1337.818	-24857.609	14.945	64-35-38	90-8-17

地番	10-11	面積	192.2762050		
測点名	X座標	Y座標	距離	方向角	夾角
1	-1321.503	-24850.922	2.985	114-52-57	140-38-1
2	-1322.759	-24848.214	9.572	154-36-17	140-16-39
3	-1331.406	-24844.109	14.945	244-35-38	90-0-39
62	-1337.818	-24857.609	14.633	334-35-39	89-59-59
56	-1324.600	-24863.887	2.118	78-25-29	76-10-10
57	-1324.175	-24861.812	2.001	77-42-26	180-43-3
58	-1323.749	-24859.857	2.001	76-53-14	180-49-12
59	-1323.295	-24857.908	2.301	75-56-23	180-56-52
60	-1322.736	-24855.676	1.001	75-14-31	180-41-52
61	-1322.481	-24854.708	3.910	75-30-58	179-43-33

面積（座標法）計算書

参考資料

※記載内容は換地処分当時のものです。 上尾市

地番	10-12	面積	677.7346110		
測点名	X座標	Y座標	距離	方向角	夾角
56	-1324.600	-24863.887	14.633	154-35-39	104-35-21
62	-1337.818	-24857.609	3.200	154-43-56	179-51-43
63	-1340.712	-24856.243	3.011	154-30-26	180-13-30
64	-1343.430	-24854.947	0.021	152-14-29	182-15-57
65	-1343.449	-24854.937	12.175	244-36-4	87-38-26
74	-1348.671	-24865.935	14.701	244-34-42	180-1-21
41	-1354.982	-24879.213	27.976	334-16-39	90-18-3
42	-1329.778	-24891.355	2.976	33-11-36	121-5-3
43	-1327.288	-24889.726	1.997	88-49-26	124-22-10
44	-1327.247	-24887.729	1.998	88-4-42	180-44-43
45	-1327.180	-24885.732	2.012	87-12-31	180-52-11
46	-1327.082	-24883.722	2.011	86-24-28	180-48-4
47	-1326.956	-24881.715	2.018	85-42-29	180-41-59
48	-1326.805	-24879.703	2.007	84-46-10	180-56-19
49	-1326.622	-24877.704	2.010	84-22-28	180-23-42
50	-1326.425	-24875.704	2.013	83-16-1	181-6-27
51	-1326.189	-24873.705	2.014	82-24-33	180-51-28
52	-1325.923	-24871.709	2.004	81-45-53	180-38-40
53	-1325.636	-24869.726	2.011	80-29-44	181-16-9
54	-1325.304	-24867.743	2.007	80-6-4	180-23-40
55	-1324.959	-24865.766	1.913	79-11-1	180-55-4

地番	10-13	面積	198.0356120		
測点名	X座標	Y座標	距離	方向角	夾角
74	-1348.671	-24865.935	13.500	154-36-8	89-58-34
75	-1360.866	-24860.145	14.634	244-33-58	90-2-10
40	-1367.151	-24873.361	13.503	334-19-3	90-14-55
41	-1354.982	-24879.213	14.701	64-34-42	89-44-20

地番	10-14	面積	528.1971135		
測点名	X座標	Y座標	距離	方向角	夾角
65	-1343.449	-24854.937	8.879	154-34-51	90-1-13
66	-1351.468	-24851.126	15.322	154-35-20	179-59-31
67	-1365.308	-24844.551	2.883	154-37-1	179-58-19
68	-1367.913	-24843.315	26.741	244-35-2	90-1-59
39	-1379.390	-24867.468	13.584	334-17-22	90-17-40
40	-1367.151	-24873.361	14.634	64-33-58	89-43-24
75	-1360.866	-24860.145	13.500	334-36-8	269-57-50
74	-1348.671	-24865.935	12.175	64-36-4	90-0-5

地番	10-15	面積	189.5516290		
測点名	X座標	Y座標	距離	方向角	夾角
76	-1396.971	-24844.579	14.663	154-31-13	90-5-39
77	-1410.208	-24838.271	11.872	244-34-13	89-57-0
78	-1415.306	-24848.993	1.500	289-28-26	135-5-47
37	-1414.806	-24850.407	13.615	334-16-21	135-12-5
38	-1402.541	-24856.317	12.993	64-36-52	89-39-29

地番	10-16	面積	247.7441875		
測点名	X座標	Y座標	距離	方向角	夾角
69	-1391.598	-24833.277	9.999	154-35-36	89-58-49
70	-1400.630	-24828.987	7.189	154-34-45	180-0-51
71	-1407.123	-24825.901	25.417	244-38-16	89-56-29
36	-1418.010	-24848.868	3.554	334-20-36	90-17-40
37	-1414.806	-24850.407	1.500	109-28-26	44-52-10
78	-1415.306	-24848.993	11.872	64-34-13	224-54-13
77	-1410.208	-24838.271	14.663	334-31-13	270-3-0
76	-1396.971	-24844.579	12.514	64-34-24	89-56-48

地番	10-17	面積	499.8387640		
測点名	X座標	Y座標	距離	方向角	夾角
71	-1407.123	-24825.901	2.807	154-59-12	89-39-3
72	-1409.667	-24824.714	10.006	154-40-10	180-19-3
73	-1418.711	-24820.433	10.315	154-22-53	180-17-17
21	-1428.012	-24815.973	0.696	255-56-38	78-26-16
22	-1428.181	-24816.648	2.005	256-44-23	179-12-14
23	-1428.641	-24818.600	1.995	256-58-0	179-46-24
24	-1429.091	-24820.544	1.998	257-30-53	179-27-7
25	-1429.523	-24822.495	1.998	258-28-55	179-1-58
26	-1429.922	-24824.453	2.001	259-43-24	178-45-31
27	-1430.279	-24826.422	1.997	260-41-36	179-1-48
28	-1430.602	-24828.393	2.017	261-12-54	179-28-42
29	-1430.910	-24830.386	2.006	262-5-31	179-7-22
30	-1431.186	-24832.373	1.998	262-41-50	179-23-42
31	-1431.440	-24834.355	2.001	263-51-44	178-50-6
32	-1431.654	-24836.345	2.000	264-41-29	179-10-15
33	-1431.839	-24838.336	1.300	265-53-55	178-47-34
34	-1431.932	-24839.633	4.007	299-28-57	146-24-59
35	-1429.960	-24843.121	13.260	334-18-58	145-9-58
36	-1418.010	-24848.868	25.417	64-38-16	89-40-42