
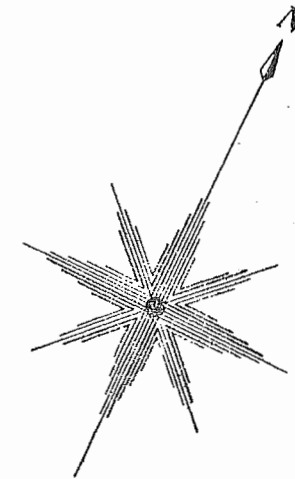


泉台三丁目3番地1～8

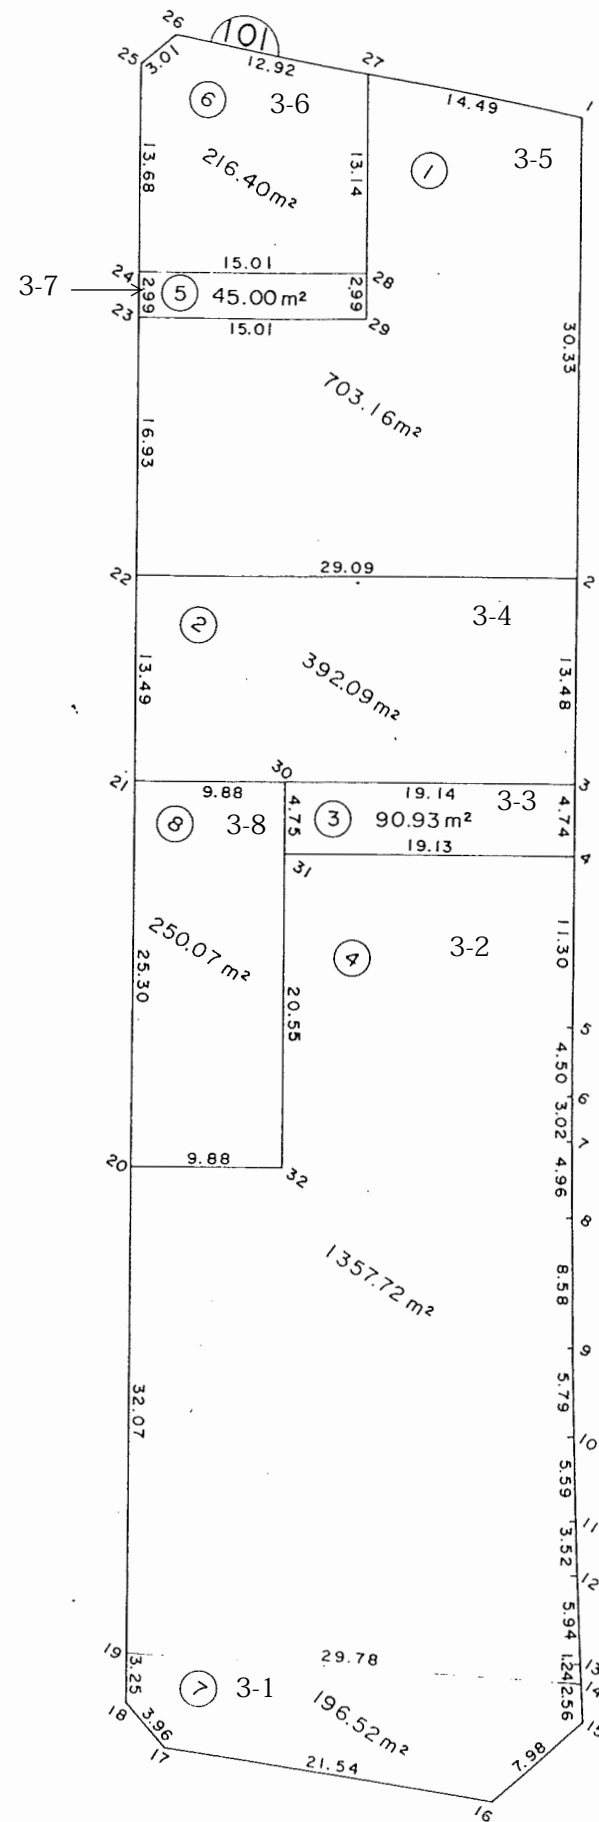

参考資料

※記載内容は換地処分当時のものです。 上尾市

# 面積（座標法）計算書

## 参考資料

※記載内容は換地処分当時のものです。 上尾市

地番	3-1	面積	196.5203100		
測点名	X座標	Y座標	距離	方向角	夾角
14	-1404.877	-24769.617	2.565	152-21-21	95-45-28
15	-1407.149	-24768.427	7.986	203- 5-52	129-15-29
16	-1414.495	-24771.560	21.540	253-42-56	129-22-56
17	-1420.535	-24792.236	3.966	293-58- 1	139-44-55
18	-1418.924	-24795.860	3.258	334-35-28	139-22-33
19	-1415.981	-24797.258	29.788	68- 6-49	86-28-39

地番	3-2	面積	1357.7225220		
測点名	X座標	Y座標	距離	方向角	夾角
4	-1355.981	-24793.633	11.302	154-49-21	89-44- 0
5	-1366.209	-24788.825	4.502	154-41-55	180- 7-26
6	-1370.279	-24786.901	3.021	154-27-10	180-14-45
7	-1373.005	-24785.598	4.966	154-24-37	180- 2-33
8	-1377.484	-24783.453	8.585	153-48-40	180-35-57
9	-1385.188	-24779.664	5.799	153-27-41	180-20-58
10	-1390.376	-24777.073	5.596	153- 6-35	180-21- 6
11	-1395.367	-24774.542	3.529	152-50-22	180-16-13
12	-1398.507	-24772.931	5.940	152-35-37	180-14-45
13	-1403.780	-24770.197	1.241	152- 8- 2	180-27-35
14	-1404.877	-24769.617	29.788	248- 6-49	84- 1-13
19	-1415.981	-24797.258	32.073	334-34-16	93-32-33
20	-1387.015	-24811.030	9.884	64-33-27	90- 0-48
32	-1382.769	-24802.105	20.550	334-37-24	269-56- 3
31	-1364.202	-24810.912	19.135	64-33-21	90- 4- 3

地番	3-3	面積	90.9379570		
測点名	X座標	Y座標	距離	方向角	夾角
3	-1351.685	-24795.658	4.749	154-45-44	89-48-13
4	-1355.981	-24793.633	19.135	244-33-21	90-12-23
31	-1364.202	-24810.912	4.753	334-37-16	89-56- 5
30	-1359.908	-24812.949	19.147	64-33-57	90- 3-19

地番	3-4	面積	392.0981165		
測点名	X座標	Y座標	距離	方向角	夾角
2	-1339.478	-24801.396	13.488	154-49-25	89-45-32
3	-1351.685	-24795.658	19.147	244-33-57	90-15-28
30	-1359.908	-24812.949	9.881	244-35- 2	179-58-56
21	-1364.149	-24821.874	13.494	334-32-18	90- 2-44
22	-1351.966	-24827.675	29.095	64-34-57	89-57-21

地番	3-5	面積	703.1666400		
測点名	X座標	Y座標	距離	方向角	夾角
1	-1312.029	-24814.297	30.330	154-49-35	100-40-58
2	-1339.478	-24801.396	29.095	244-34-57	90-14-38
22	-1351.966	-24827.675	16.935	334-31-44	90- 3-13
23	-1336.677	-24834.958	15.014	64-36-15	89-55-29
29	-1330.238	-24821.395	2.999	334-32-44	270- 3-30
28	-1327.530	-24822.684	13.148	334-34-59	179-57-46
27	-1315.655	-24828.327	14.491	75-30-33	79- 4-25

地番	3-6	面積	216.4073410		
測点名	X座標	Y座標	距離	方向角	夾角
27	-1315.655	-24828.327	13.148	154-34-59	100-55- 7
28	-1327.530	-24822.684	15.013	244-35-34	89-59-25
24	-1333.971	-24836.245	13.684	334-33-40	90- 1-54
25	-1321.614	-24842.123	3.010	25-12-41	129-20-59
26	-1318.891	-24840.841	12.926	75-30- 5	129-42-35

地番	3-7	面積	45.0070540		
測点名	X座標	Y座標	距離	方向角	夾角
28	-1327.530	-24822.684	2.999	154-32-44	90- 2-49
29	-1330.238	-24821.395	15.014	244-36-15	89-56-30
23	-1336.677	-24834.958	2.996	334-33-40	90- 2-35
24	-1333.971	-24836.245	15.013	64-35-34	89-58- 6

地番	3-8	面積	250.0751120		
測点名	X座標	Y座標	距離	方向角	夾角
30	-1359.908	-24812.949	4.753	154-37-16	89-57-45
31	-1364.202	-24810.912	20.550	154-37-24	179-59-52
32	-1382.769	-24802.105	9.884	244-33-27	90- 3-57
20	-1387.015	-24811.030	25.307	334-37-40	89-55-47
21	-1364.149	-24821.874	9.881	64-35- 2	90- 2-38