
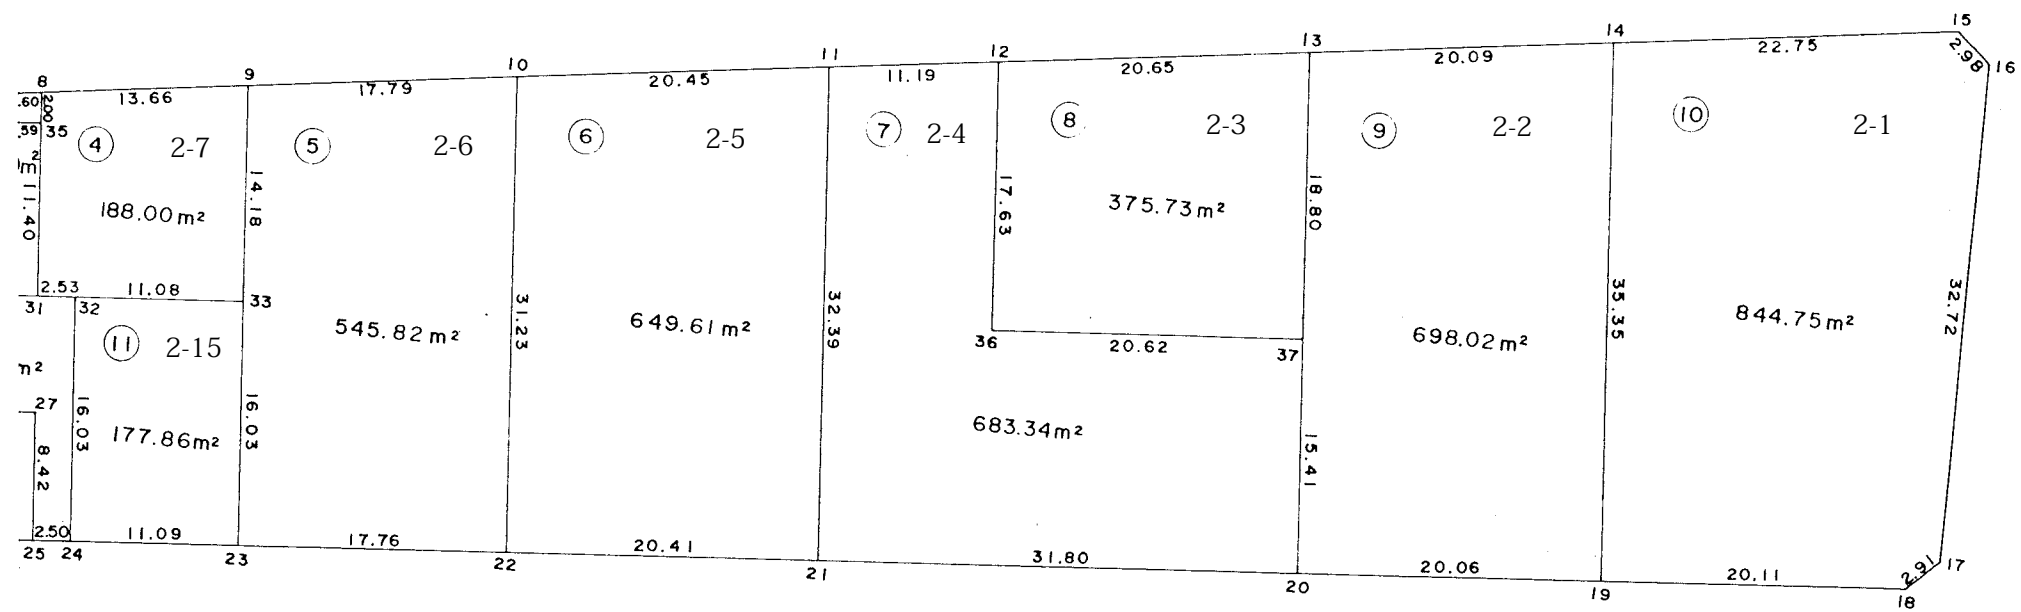




泉台一丁目2番地1～15

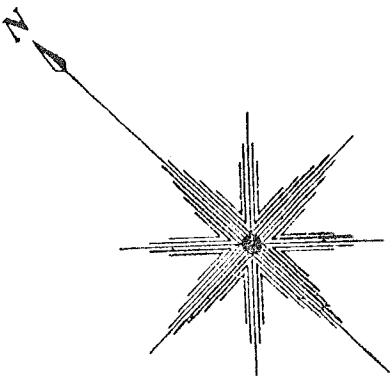

参考資料

※記載内容は換地処分当時のものです。 上尾市

泉台一丁目2番地1～15

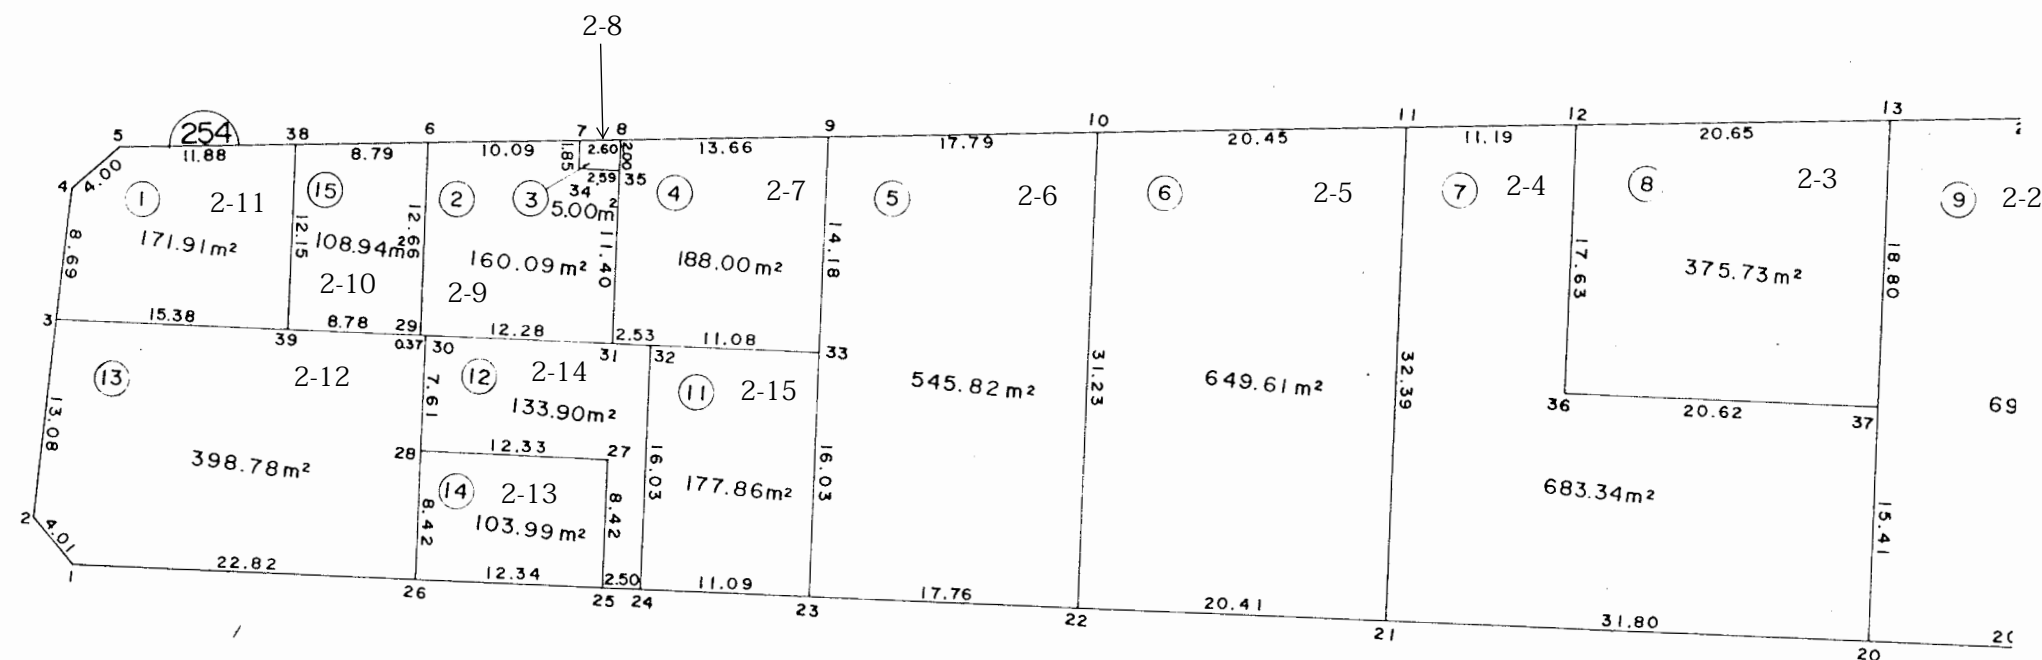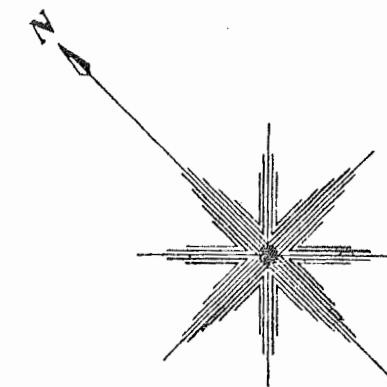

参考資料

※記載内容は換地処分当時のものです。 上尾市

面積（座標法）計算書

参考資料

※記載内容は換地処分当時のものです。 上尾市

| 地番 | 2-1 | 面積 | 844.7503020 | | |
|-----|-----------|------------|-------------|-----------|-----------|
| 測点名 | X座標 | Y座標 | 距離 | 方向角 | 夾角 |
| 19 | -2490.238 | -23908.526 | 35.358 | 46-25-16 | 90- 4-48 |
| 14 | -2465.864 | -23882.912 | 22.757 | 133- 6-13 | 93-19- 3 |
| 15 | -2481.414 | -23866.297 | 2.980 | 182-50-49 | 130-15-24 |
| 16 | -2484.390 | -23866.445 | 32.726 | 230-44-16 | 132- 6-33 |
| 17 | -2505.101 | -23891.783 | 2.913 | 275-25- 1 | 135-19-15 |
| 18 | -2504.826 | -23894.683 | 20.111 | 316-30- 4 | 138-54-58 |

| 地番 | 2-2 | 面積 | 698.0201515 | | |
|-----|-----------|------------|-------------|-----------|-----------|
| 測点名 | X座標 | Y座標 | 距離 | 方向角 | 夾角 |
| 20 | -2475.706 | -23922.365 | 15.416 | 46-26-25 | 89-57-32 |
| 37 | -2465.083 | -23911.194 | 18.805 | 46-24-33 | 180- 1-52 |
| 13 | -2452.117 | -23897.574 | 20.099 | 133- 9-19 | 93-15-14 |
| 14 | -2465.864 | -23882.912 | 35.358 | 226-25-16 | 86-44- 3 |
| 19 | -2490.238 | -23908.526 | 20.067 | 316-23-57 | 90- 1-18 |

| 地番 | 2-3 | 面積 | 375.7312270 | | |
|-----|-----------|------------|-------------|-----------|----------|
| 測点名 | X座標 | Y座標 | 距離 | 方向角 | 夾角 |
| 36 | -2450.160 | -23925.431 | 17.638 | 46-26-17 | 89-54-35 |
| 12 | -2438.005 | -23912.650 | 20.650 | 133- 6-30 | 93-19-47 |
| 13 | -2452.117 | -23897.574 | 18.805 | 226-24-33 | 86-41-57 |
| 37 | -2465.083 | -23911.194 | 20.625 | 316-20-52 | 90- 3-41 |

| 地番 | 2-4 | 面積 | 683.3494765 | | |
|-----|-----------|------------|-------------|-----------|-----------|
| 測点名 | X座標 | Y座標 | 距離 | 方向角 | 夾角 |
| 21 | -2452.672 | -23944.295 | 32.397 | 46-26-58 | 89-57-25 |
| 11 | -2430.351 | -23920.815 | 11.192 | 133- 8-59 | 93-17-59 |
| 12 | -2438.005 | -23912.650 | 17.638 | 226-26-17 | 86-42-42 |
| 36 | -2450.160 | -23925.431 | 20.625 | 136-20-52 | 270- 5-25 |
| 37 | -2465.083 | -23911.194 | 15.416 | 226-26-25 | 89-54-26 |
| 20 | -2475.706 | -23922.365 | 31.804 | 316-24-23 | 90- 2- 2 |

| 地番 | 2-5 | 面積 | 649.6154435 | | |
|-----|-----------|------------|-------------|-----------|----------|
| 測点名 | X座標 | Y座標 | 距離 | 方向角 | 夾角 |
| 22 | -2437.878 | -23958.368 | 31.234 | 46-27- 1 | 89-58-50 |
| 10 | -2416.358 | -23935.730 | 20.451 | 133-10-24 | 93-16-38 |
| 11 | -2430.351 | -23920.815 | 32.397 | 226-26-58 | 86-43-25 |
| 21 | -2452.672 | -23944.295 | 20.418 | 316-25-51 | 90- 1- 8 |

| 地番 | 2-6 | 面積 | 545.8208470 | | |
|-----|-----------|------------|-------------|-----------|-----------|
| 測点名 | X座標 | Y座標 | 距離 | 方向角 | 夾角 |
| 23 | -2425.009 | -23970.613 | 16.033 | 46-26-53 | 89-58-31 |
| 33 | -2413.962 | -23958.993 | 14.182 | 46-26-24 | 180- 0-29 |
| 9 | -2404.189 | -23948.716 | 17.797 | 133- 8-23 | 93-18- 1 |
| 10 | -2416.358 | -23935.730 | 31.234 | 226-27- 1 | 86-41-22 |
| 22 | -2437.878 | -23958.368 | 17.764 | 316-25-24 | 90- 1-37 |

| 地番 | 2-7 | 面積 | 188.0084810 | | |
|-----|-----------|------------|-------------|-----------|-----------|
| 測点名 | X座標 | Y座標 | 距離 | 方向角 | 夾角 |
| 31 | -2404.096 | -23968.385 | 11.405 | 46-20-42 | 89-56- 1 |
| 35 | -2396.223 | -23960.133 | 2.000 | 46-20-42 | 180- 0- 0 |
| 8 | -2394.842 | -23958.686 | 13.666 | 133- 9-10 | 93-11-32 |
| 9 | -2404.189 | -23948.716 | 14.182 | 226-26-24 | 86-42-46 |
| 33 | -2413.962 | -23958.993 | 11.087 | 316-26-24 | 90- 0- 0 |
| 32 | -2405.928 | -23966.633 | 2.535 | 316-16-43 | 180- 9-40 |

| 地番 | 2-8 | 面積 | 5.0071500 | | |
|-----|-----------|------------|-----------|-----------|----------|
| 測点名 | X座標 | Y座標 | 距離 | 方向角 | 夾角 |
| 34 | -2394.344 | -23961.926 | 1.855 | 46-20-42 | 90- 0- 0 |
| 7 | -2393.063 | -23960.583 | 2.601 | 133- 8-53 | 93-11-49 |
| 8 | -2394.842 | -23958.686 | 2.000 | 226-20-42 | 86-48-11 |
| 35 | -2396.223 | -23960.133 | 2.597 | 316-20-42 | 90- 0- 0 |

| 地番 | 2-9 | 面積 | 160.0931885 | | |
|-----|-----------|------------|-------------|-----------|-----------|
| 測点名 | X座標 | Y座標 | 距離 | 方向角 | 夾角 |
| 29 | -2394.908 | -23977.100 | 12.661 | 46-18-44 | 90-12- 4 |
| 6 | -2386.163 | -23967.945 | 10.090 | 133- 8-53 | 93- 9-51 |
| 7 | -2393.063 | -23960.583 | 1.855 | 226-20-42 | 86-48-11 |
| 34 | -2394.344 | -23961.926 | 2.597 | 136-20-42 | 270- 0- 0 |
| 35 | -2396.223 | -23960.133 | 11.405 | 226-20-42 | 90- 0- 0 |
| 31 | -2404.096 | -23968.385 | 12.289 | 316-30-48 | 89-49-54 |
| 30 | -2395.180 | -23976.842 | 0.375 | 316-30-47 | 180- 0- 1 |

| 地番 | 2-10 | 面積 | 108.9441025 | | |
|-----|-----------|------------|-------------|-----------|----------|
| 測点名 | X座標 | Y座標 | 距離 | 方向角 | 夾角 |
| 38 | -2380.153 | -23974.366 | 8.795 | 133- 6-19 | 93-12-25 |
| 6 | -2386.163 | -23967.945 | 12.661 | 226-18-44 | 86-47-35 |
| 29 | -2394.908 | -23977.100 | 8.781 | 316-24-48 | 89-53-56 |
| 39 | -2388.548 | -23983.154 | 12.153 | 46-18-44 | 90- 6- 4 |

| 地番 | 2-11 | 面積 | 171.9109315 | | |
|-----|-----------|------------|-------------|-----------|-----------|
| 測点名 | X座標 | Y座標 | 距離 | 方向角 | 夾角 |
| 3 | -2377.403 | -23993.762 | 8.698 | 50-32-49 | 85-51-59 |
| 4 | -2371.876 | -23987.046 | 4.006 | 92-13-54 | 138-18-55 |
| 5 | -2372.032 | -23983.043 | 11.884 | 133- 6-19 | 139- 7-36 |
| 38 | -2380.153 | -23974.366 | 12.153 | 226-18-44 | 86-47-35 |
| 39 | -2388.548 | -23983.154 | 15.386 | 316-24-48 | 89-53-56 |

面積（座標法）計算書

参考資料

※記載内容は換地処分当時のものです。 上尾市

| 地番 | 2-12 | 面積 | 398.7860555 | | |
|-----|-----------|------------|-------------|-----------|-----------|
| 測点名 | X座標 | Y座標 | 距離 | 方向角 | 夾角 |
| 1 | -2389.660 | -24004.214 | 4.013 | 4-23-16 | 132- 5-33 |
| 2 | -2385.659 | -24003.907 | 13.080 | 50-51-41 | 133-31-35 |
| 3 | -2377.403 | -23993.762 | 15.386 | 136-24-48 | 94-26-53 |
| 39 | -2388.548 | -23983.154 | 8.781 | 136-24-48 | 180- 0- 0 |
| 29 | -2394.908 | -23977.100 | 0.375 | 136-30-47 | 179-54- 1 |
| 30 | -2395.180 | -23976.842 | 7.618 | 226-34-28 | 89-56-20 |
| 28 | -2400.417 | -23982.375 | 8.429 | 226-32-52 | 180- 1-35 |
| 26 | -2406.214 | -23988.494 | 22.829 | 316-28-49 | 90- 4- 3 |

| 地番 | 2-13 | 面積 | 103.9933065 | | |
|-----|-----------|------------|-------------|-----------|----------|
| 測点名 | X座標 | Y座標 | 距離 | 方向角 | 夾角 |
| 26 | -2406.214 | -23988.494 | 8.429 | 46-32-52 | 89-53- 1 |
| 28 | -2400.417 | -23982.375 | 12.335 | 136-26- 8 | 90- 6-45 |
| 27 | -2409.355 | -23973.874 | 8.428 | 226-30-17 | 89-55-50 |
| 25 | -2415.156 | -23979.988 | 12.341 | 316-25-53 | 90- 4-24 |

| 地番 | 2-14 | 面積 | 133.9075810 | | |
|-----|-----------|------------|-------------|-----------|-----------|
| 測点名 | X座標 | Y座標 | 距離 | 方向角 | 夾角 |
| 28 | -2400.417 | -23982.375 | 7.618 | 46-34-28 | 89-51-40 |
| 30 | -2395.180 | -23976.842 | 12.289 | 136-30-48 | 90- 3-39 |
| 31 | -2404.096 | -23968.385 | 2.535 | 136-16-43 | 180-14- 5 |
| 32 | -2405.928 | -23966.633 | 16.035 | 226-29-36 | 89-47- 7 |
| 24 | -2416.967 | -23978.263 | 2.501 | 316-23-36 | 90- 6- 1 |
| 25 | -2415.156 | -23979.988 | 8.428 | 46-30-17 | 89-53-18 |
| 27 | -2409.355 | -23973.874 | 12.335 | 316-26- 8 | 270- 4-10 |

| 地番 | 2-15 | 面積 | 177.8654850 | | |
|-----|-----------|------------|-------------|-----------|----------|
| 測点名 | X座標 | Y座標 | 距離 | 方向角 | 夾角 |
| 24 | -2416.967 | -23978.263 | 16.035 | 46-29-36 | 89-56-15 |
| 32 | -2405.928 | -23966.633 | 11.087 | 136-26-24 | 90- 3-12 |
| 33 | -2413.962 | -23958.993 | 16.033 | 226-26-53 | 89-59-31 |
| 23 | -2425.009 | -23970.613 | 11.099 | 316-25-52 | 90- 1- 1 |