
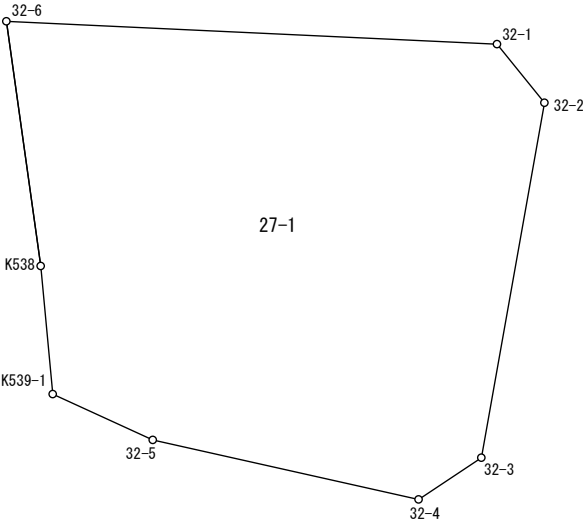


画地原子一覧表

S=1:300

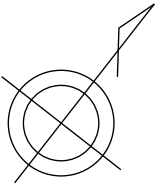

参考資料

※記載内容は換地処分当時のものです。 上尾市

座 標 面 積 計 算 簿

参考資料

※記載内容は換地処分当時のものです。 上尾市

売丁目南
地 番 : 27-1

点 名	[1] X(i)	[2] X(i+1)-X(i-1)	[3] Y(i)	[4] Y(i+1)-Y(i-1)	[2]*[3]	[1]*[4]	方向角	夾 角	距 離
32-1	-5090.716	10.594	-23999.906	18.811	-254255.004164	-95761.458676	103-02-16	228-22-17	2.992
32-2	-5091.391	-13.312	-23996.991	9.614	319447.944192	-48948.633074	152-04-17	229-02-01	14.303
32-3	-5104.028	-15.473	-23990.292	5.755	371201.788116	-29373.681140	198-24-39	226-20-22	2.989
32-4	-5106.864	-7.468	-23991.236	-10.707	179166.550448	54679.192848	244-37-06	226-12-27	10.806
32-5	-5111.496	-5.644	-24000.999	-14.010	135461.638356	71612.058960	256-35-50	191-58-44	4.366
K539-1	-5112.508	2.698	-24005.246	-7.750	-64766.153708	39621.937000	316-38-38	240-02-48	5.102
K538	-5108.798	10.523	-24008.749	-10.556	-252644.065727	53928.471688	314-00-30	177-21-52	9.806
32-6	-5101.985	18.082	-24015.802	8.843	-434253.731764	-45116.853355	54-39-59	280-39-29	19.485
合 計				倍面積 面 積	-641.034251 320.51	641.034251			