
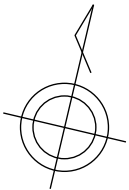


画 地 原 子 一 覧 表

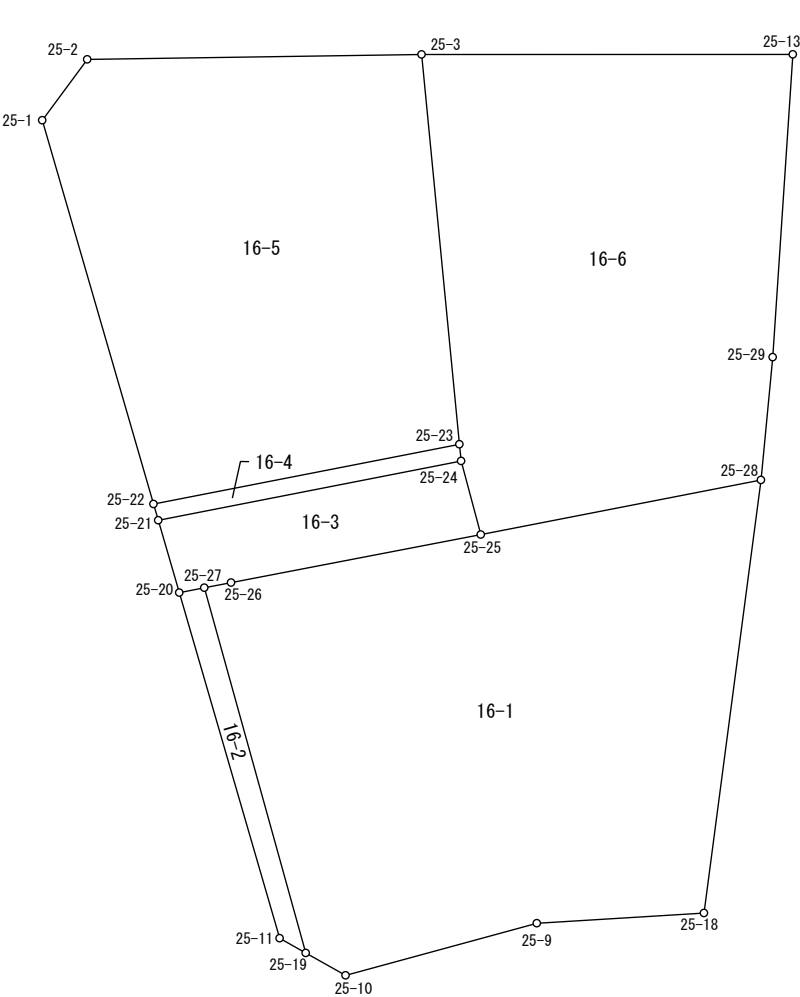

参考資料

※記載内容は換地処分当時のものです。 上尾市

座 標 面 積 計 算 簿

参考資料

※記載内容は換地処分当時のものです。 上尾市

大字小敷谷字木戸

地 番 : 16-1

点 名	[1] X(i)	[2] X(i+1)-X(i-1)	[3] Y(i)	[4] Y(i+1)-Y(i-1)	[2]*[3]	[1]*[4]	方向角	夾 角	距 離
25-27	-5031.966	13.624	-24054.935	-6.252	-327724.434440	31459.851432	65-46-46	274-33-25	1.082
25-26	-5031.522	4.568	-24053.948	10.193	-109878.434464	-51286.303746	65-52-09	180-05-23	10.088
25-25	-5027.398	8.780	-24044.742	19.528	-211112.834760	-98175.028144	65-43-16	179-51-07	11.324
25-28	-5022.742	-12.585	-24034.420	12.060	302473.175700	-60574.268520	174-14-37	288-31-21	17.328
25-18	-5039.983	-19.155	-24032.682	-4.623	460346.023710	23299.841409	253-15-13	259-00-36	6.643
25-9	-5041.897	-5.667	-24039.043	-13.273	136229.256681	66921.098881	241-29-58	168-14-45	7.865
25-10	-5045.650	-3.249	-24045.955	-8.653	78125.307795	43660.009450	286-08-42	224-38-44	1.812
25-19	-5045.146	13.684	-24047.696	-8.980	-329068.672064	45305.411080	331-13-21	225-04-39	15.037
合 計				倍面積 面 積	-610.611842 305.30	610.611842			

座 標 面 積 計 算 簿

参考資料

※記載内容は換地処分当時のものです。 上尾市

大字小敷谷字木戸
地 番 : 16-2

点 名	[1] X(i)	[2] X(i+1)-X(i-1)	[3] Y(i)	[4] Y(i+1)-Y(i-1)	[2]*[3]	[1]*[4]	方向角	夾 角	距 離
25-20	-5032.382	12.848	-24055.858	-6.095	-309069.663584	30672.368290	65-44-19	275-11-02	1.012
25-27	-5031.966	-12.764	-24054.935	8.162	307037.190340	-41070.906492	151-13-21	265-29-02	15.037
25-19	-5045.146	-12.848	-24047.696	6.095	308964.798208	-30750.164870	286-11-00	314-57-39	1.191
25-11	-5044.814	12.764	-24048.840	-8.162	-306959.393760	41175.771868	330-33-17	224-22-17	14.276
合 計				倍面積 面 積	-27.068796 13.53	27.068796			

座 標 面 積 計 算 簿

参考資料

※記載内容は換地処分当時のものです。 上尾市

大字小敷谷字木戸

地 番 : 16-3

点 名	[1] X(i)	[2] X(i+1)-X(i-1)	[3] Y(i)	[4] Y(i+1)-Y(i-1)	[2]*[3]	[1]*[4]	方向角	夾 角	距 離
25-21	-5029.778	7.648	-24057.327	9.687	-183990.436896	-48723.459486	65-40-14	275-05-57	12.243
25-24	-5024.734	2.380	-24046.171	12.585	-57229.886980	-63236.277390	151-47-25	266-07-11	3.023
25-25	-5027.398	-6.788	-24044.742	-7.777	163215.708696	39098.074246	245-52-09	274-04-44	10.088
25-26	-5031.522	-4.568	-24053.948	-10.193	109878.434464	51286.303746	245-46-46	179-54-37	1.082
25-27	-5031.966	-0.860	-24054.935	-1.910	20687.244100	9611.055060	245-44-19	179-57-33	1.012
25-20	-5032.382	2.188	-24055.858	-2.392	-52634.217304	12037.457744	330-34-17	264-49-58	2.990
合 計				倍面積 面 積	-73.153920 36.57	73.153920			

座 標 面 積 計 算 簿

参考資料

※記載内容は換地処分当時のものです。 上尾市

大字小敷谷字木戸
地 番 : 16-4

点 名	[1] X(i)	[2] X(i+1)-X(i-1)	[3] Y(i)	[4] Y(i+1)-Y(i-1)	[2]*[3]	[1]*[4]	方向角	夾 角	距 離
25-22	-5029.196	5.673	-24057.658	10.937	-136479.093834	-55004.316652	65-41-10	275-18-51	12.365
25-23	-5024.105	4.462	-24046.390	11.487	-107294.992180	-57711.894135	160-48-12	275-07-02	0.666
25-24	-5024.734	-5.673	-24046.171	-10.937	136413.928083	54955.515758	245-40-14	264-52-02	12.243
25-21	-5029.778	-4.462	-24057.327	-11.487	107343.793074	57777.059886	330-22-19	264-42-05	0.670
合 計				倍面積 面 積	-16.364857 8.18	16.364857			

座 標 面 積 計 算 簿

参考資料

※記載内容は換地処分当時のものです。 上尾市

大字小敷谷字木戸

地 番 : 16-5

点 名	[1] X(i)	[2] X(i+1)-X(i-1)	[3] Y(i)	[4] Y(i+1)-Y(i-1)	[2]*[3]	[1]*[4]	方向角	夾 角	距 離
25-1	-5015.387	16.569	-24065.444	-6.604	-398740.341636	33121.615748	23-11-01	232-35-58	3.002
25-2	-5012.627	5.991	-24064.262	14.047	-144168.993642	-70412.371469	75-54-07	232-43-06	13.265
25-3	-5009.396	-11.478	-24051.397	17.872	276061.934766	-89527.925312	161-12-04	265-17-57	15.538
25-23	-5024.105	-19.800	-24046.390	-6.261	476118.522000	31455.921405	245-41-10	264-29-06	12.365
25-22	-5029.196	8.718	-24057.658	-19.054	-209734.662444	95826.300584	330-35-03	264-53-53	15.853
合 計				倍面積 面 積	-463.540956 231.77	463.540956			

座 標 面 積 計 算 簿

参考資料

※記載内容は換地処分当時のものです。 上尾市

大字小敷谷字木戸

地 番 : 16-6

点 名	[1] X(i)	[2] X(i+1)-X(i-1)	[3] Y(i)	[4] Y(i+1)-Y(i-1)	[2]*[3]	[1]*[4]	方向角	夾 角	距 離
25-3	-5009.396	18.087	-24051.397	9.328	-435017.617539	-46727.645888	76-44-25	275-32-21	14.728
25-13	-5006.018	-8.496	-24037.062	16.311	204218.878752	-81653.159598	170-33-06	273-48-41	12.037
25-29	-5017.892	-16.724	-24035.086	2.642	401962.778264	-13257.270664	172-10-52	181-37-46	4.896
25-28	-5022.742	-9.506	-24034.420	-9.656	228471.196520	48499.596752	245-43-16	253-32-24	11.324
25-25	-5027.398	-1.992	-24044.742	-11.751	47897.126064	59076.953898	331-47-25	266-04-09	3.023
25-24	-5024.734	3.293	-24046.171	-1.648	-79184.041103	8280.761632	340-48-12	189-00-47	0.666
25-23	-5024.105	15.338	-24046.390	-5.226	-368823.529820	26255.972730	341-12-04	180-23-52	15.538
合 計				倍面積 面 積	-475.208862 237.60	475.208862			