大　　字　　上　　１５番地１～６

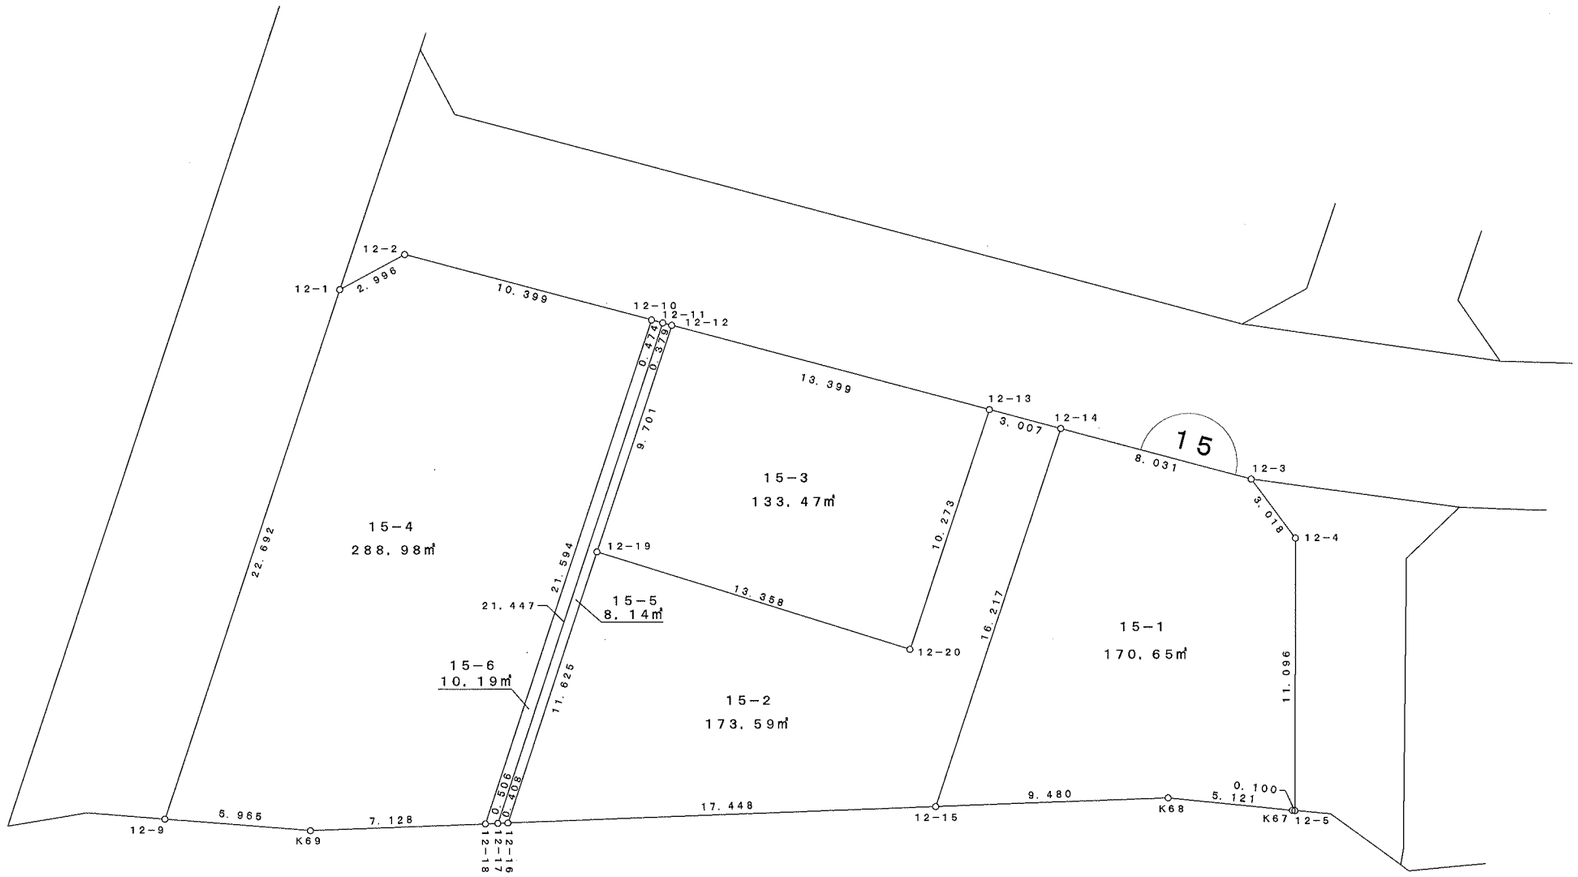

参考資料

※記載内容は換地処分当時のものです。

上尾市